


注明:平面布局、门窗等按原建筑平面不变,具体以原建筑平面为准。

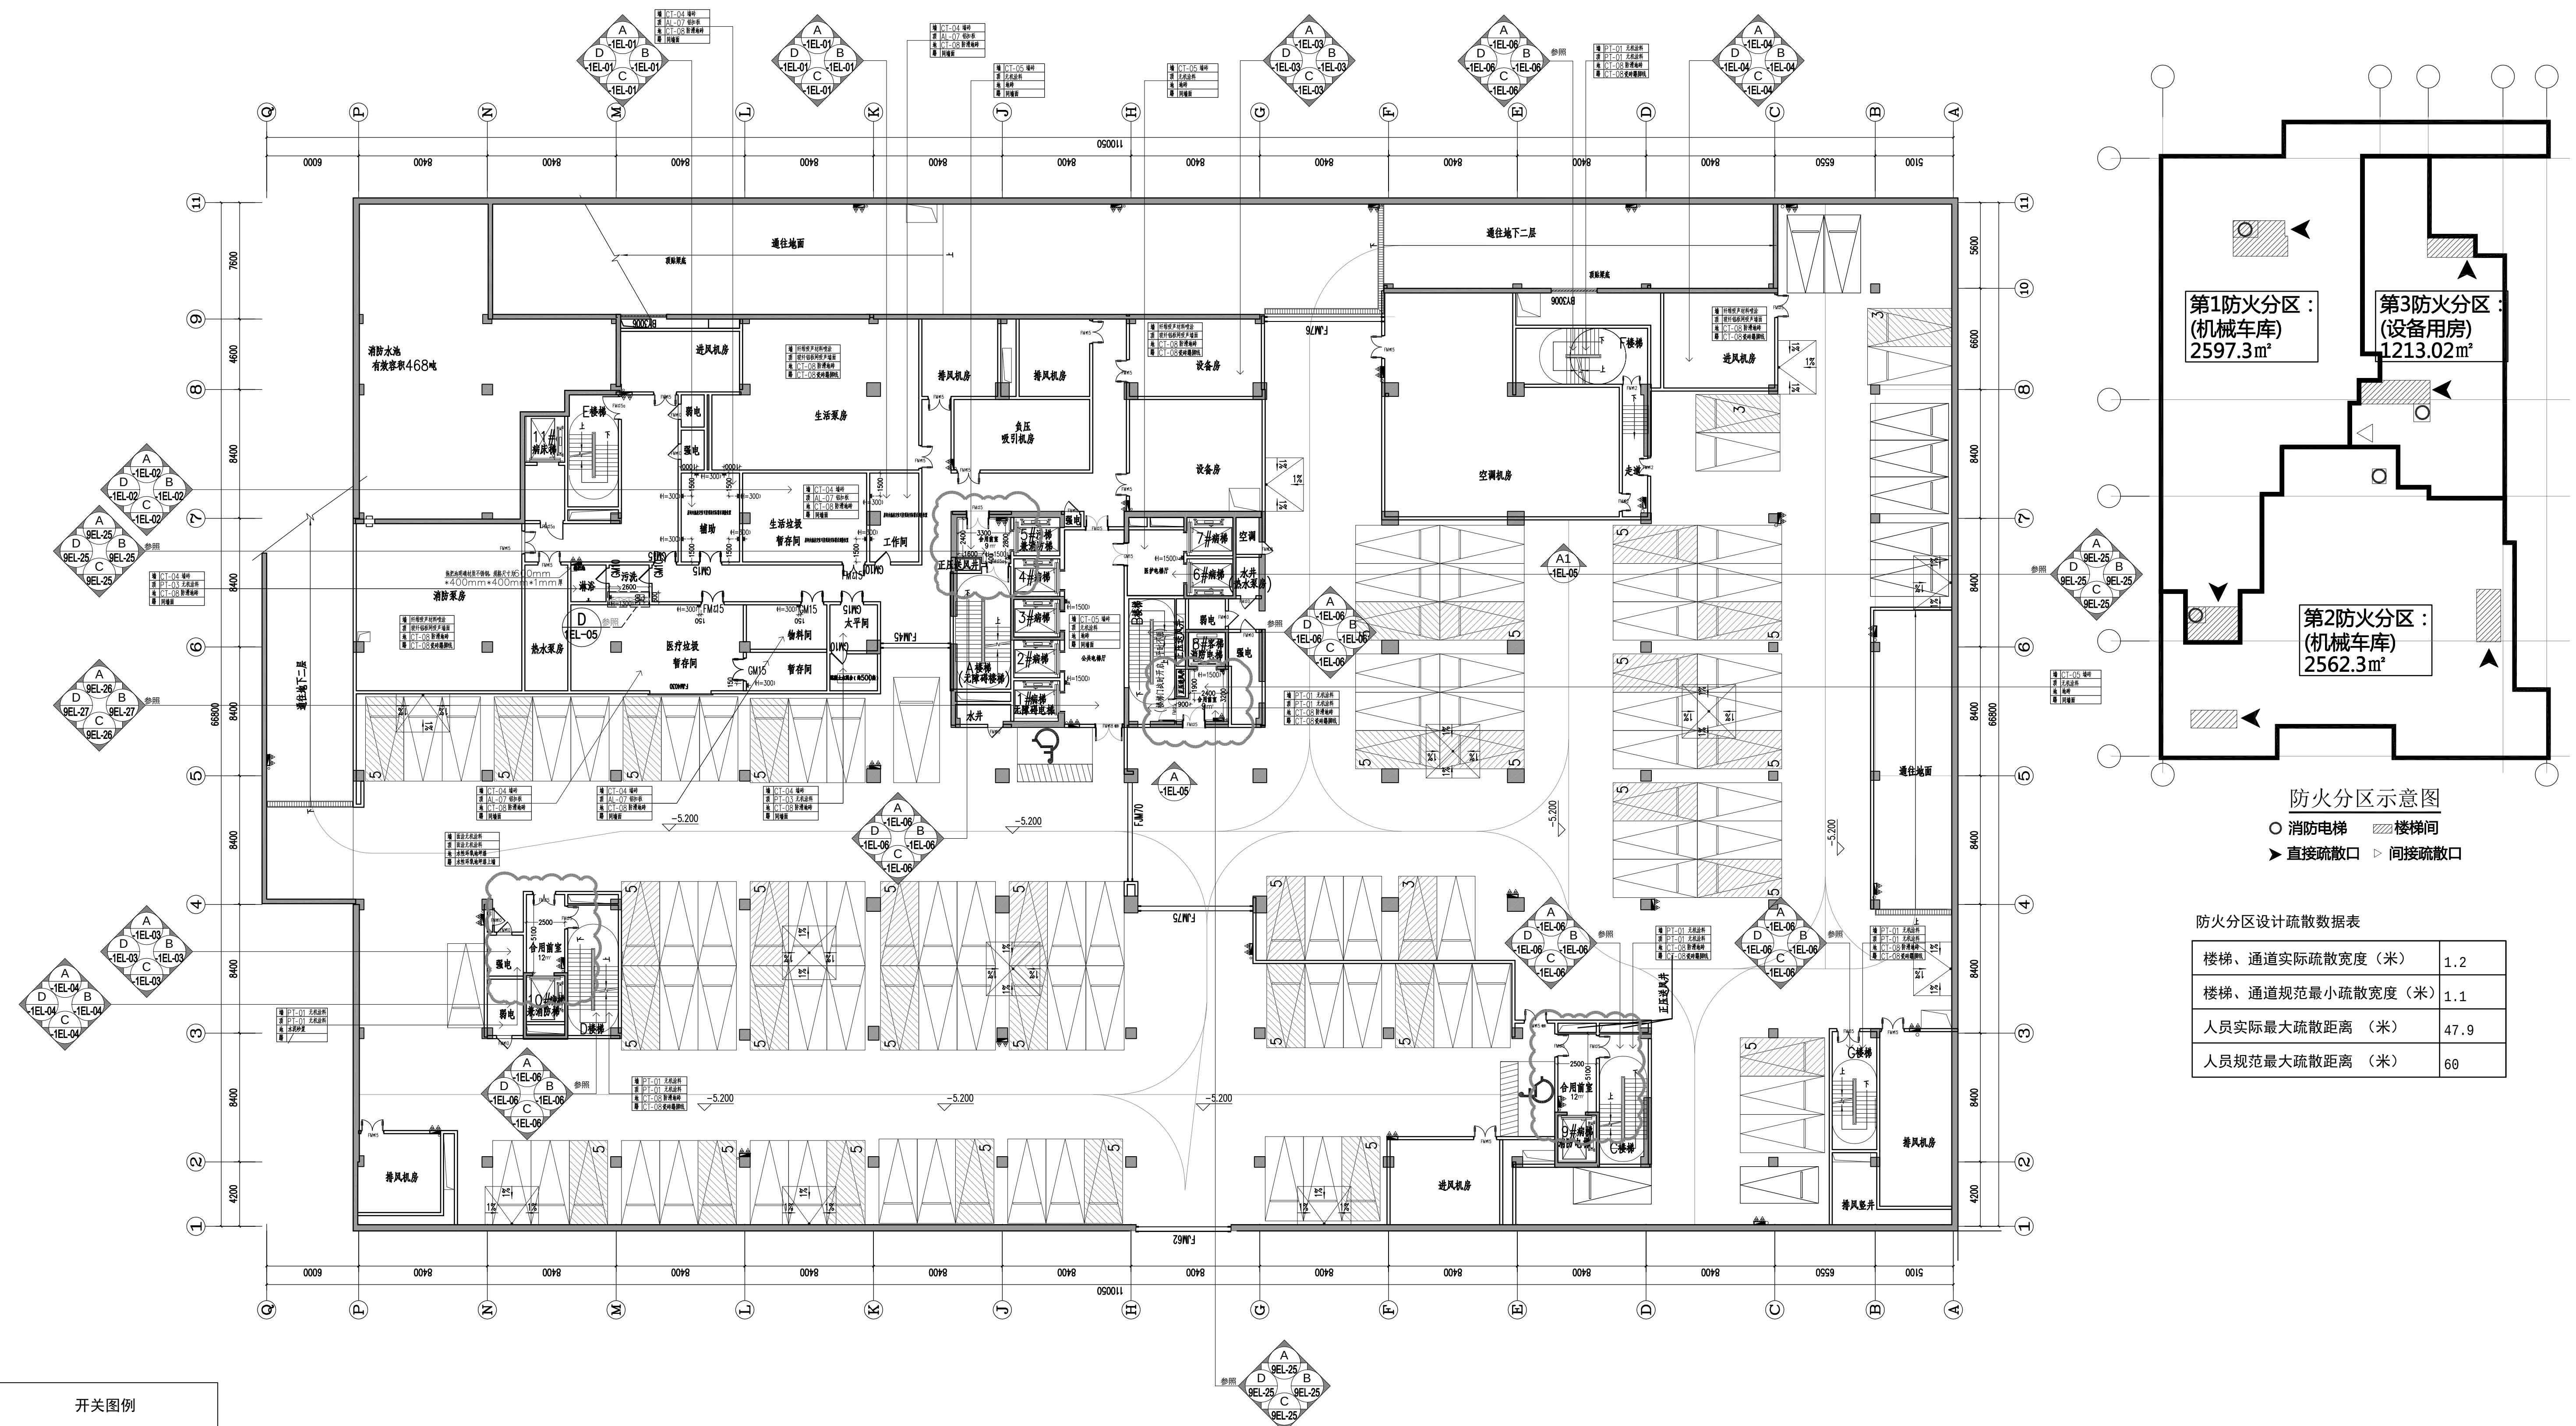

开关图例	
图 例	名 称
	普通二、三极插座暗装
	带防火防潮湿二、三极插座暗装
	感应龙头水位
	地插普通二、三极插座
	网络
	电视插座
	电话、网络多用终端
	电话电话
	医疗设备带 (3个五孔插座+床头灯+控制开关等)
	预留1个插座电位和1个网络电位



主要用房室内装修表										
编号	顶棚		内墙面		楼(地)面		踢脚(墙裙)			
	编号	颜色	编号	颜色	编号	颜色				

注明: 1、地下室做法参照主要用房室内装修表。
2、地下室具体做法应详见装修做法表九(Z—09), 做法表不一致时应以装修做法表九为准。
3、插座定位具体以电气施工图为准。

	广东金辉华集团有限公司 建筑行业（建筑工程）甲级：A144048933 建筑行业（人防工程）甲级：A144048933	会 签 栏	建 筑	给排水	序 号		建设单位	江门市妇幼保健院	审 定	廖明亮	郭佳	校 对	关 蕾	关蕾 周康成 朱国炜	图纸名称 地下一层平面布置图
			结 构	强 电	日 期		工程名称	江门市妇幼保健院儿童健康大楼项目	审 核	卢培秋	设计	周康成			
			暖 通	弱 电	修 改		项目名称	江门市妇幼保健院儿童健康大楼项目	项目负责人	卢培秋	绘图	朱国炜			
			动 力		原 因		工程编号	JHMSJ-YS21-02	专业负责人	李 斌	孙				
设计阶段 竣工图 专 业 装 修 日期 2025.08 图 号 -1PL-01															

注明: 1、停车场室内装修做法: 地面做水性环氧地坪漆, 顶面做扇灰无机涂料, 墙面做扇灰无机涂料。
2、设备间室内装修做法: 地面做水泥砂浆找平, 顶面做扇灰无机涂料, 墙面做扇灰无机涂料。
3、空间做法详见装修做法表, 或详见建筑地下装修做法表。

注明：平面布局、门窗等按原建筑平面不变，具体以原建筑平面为准。

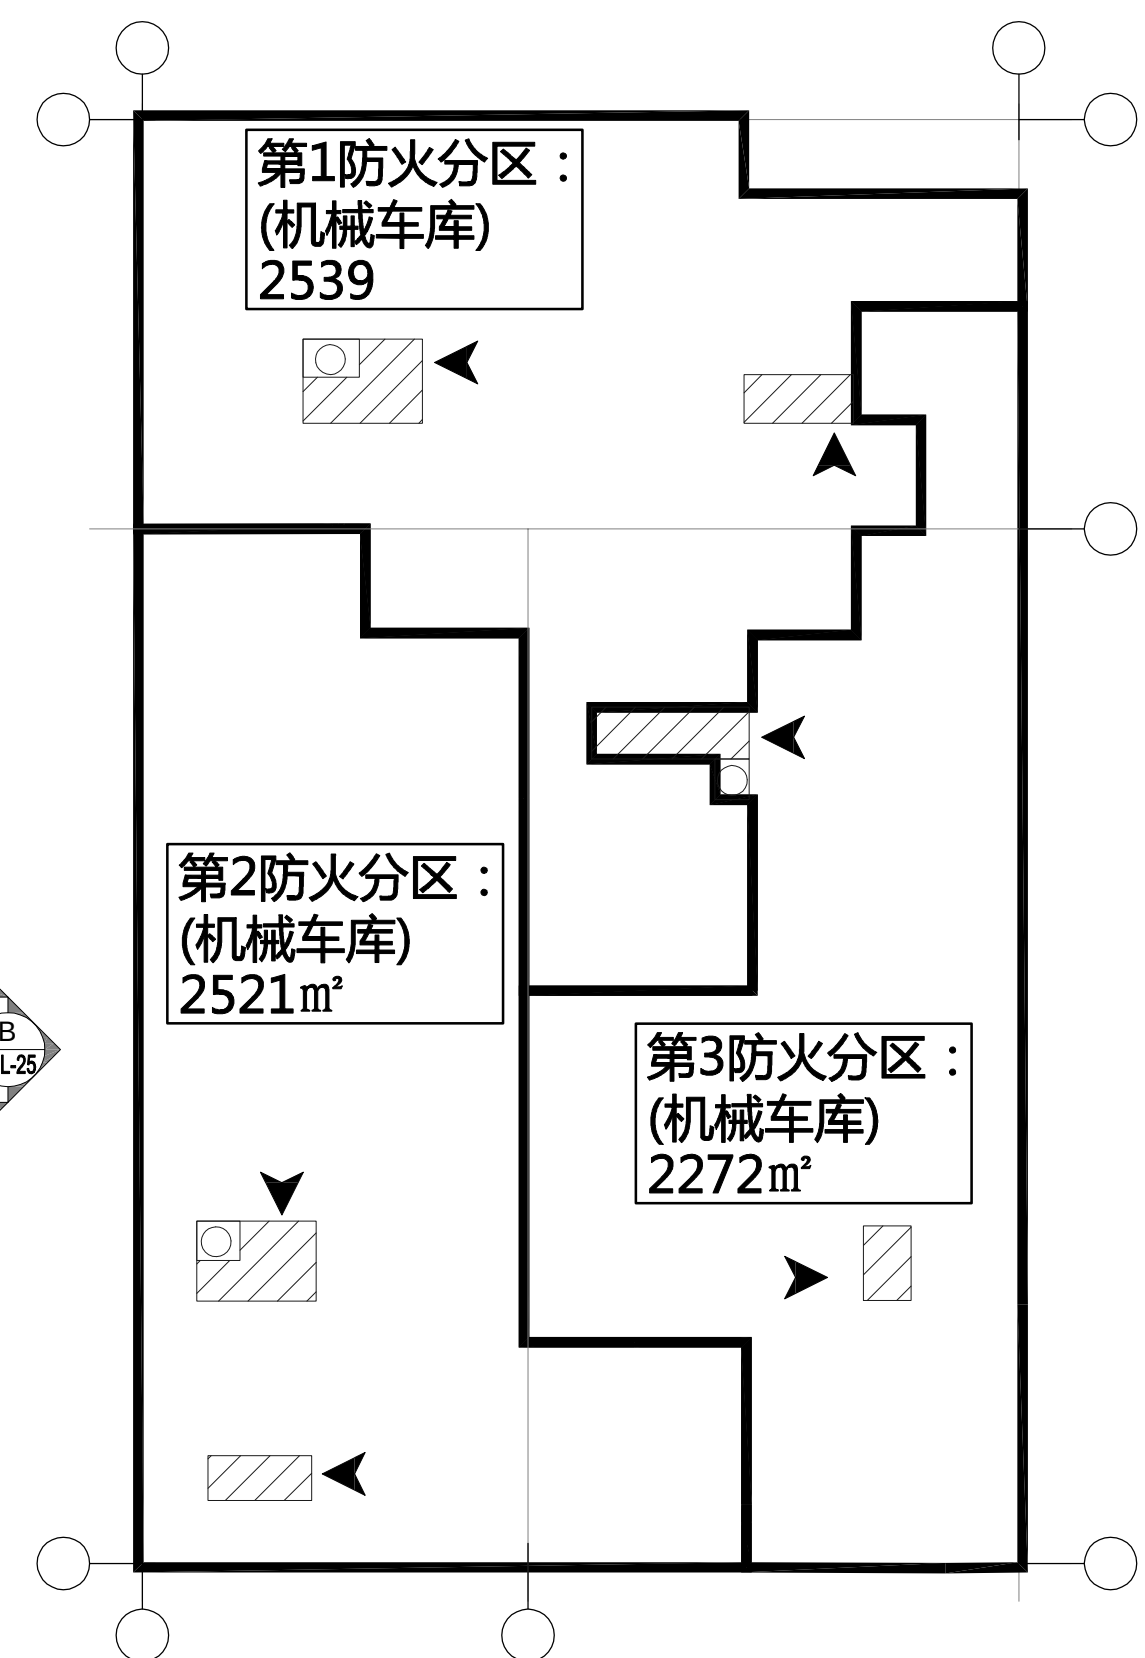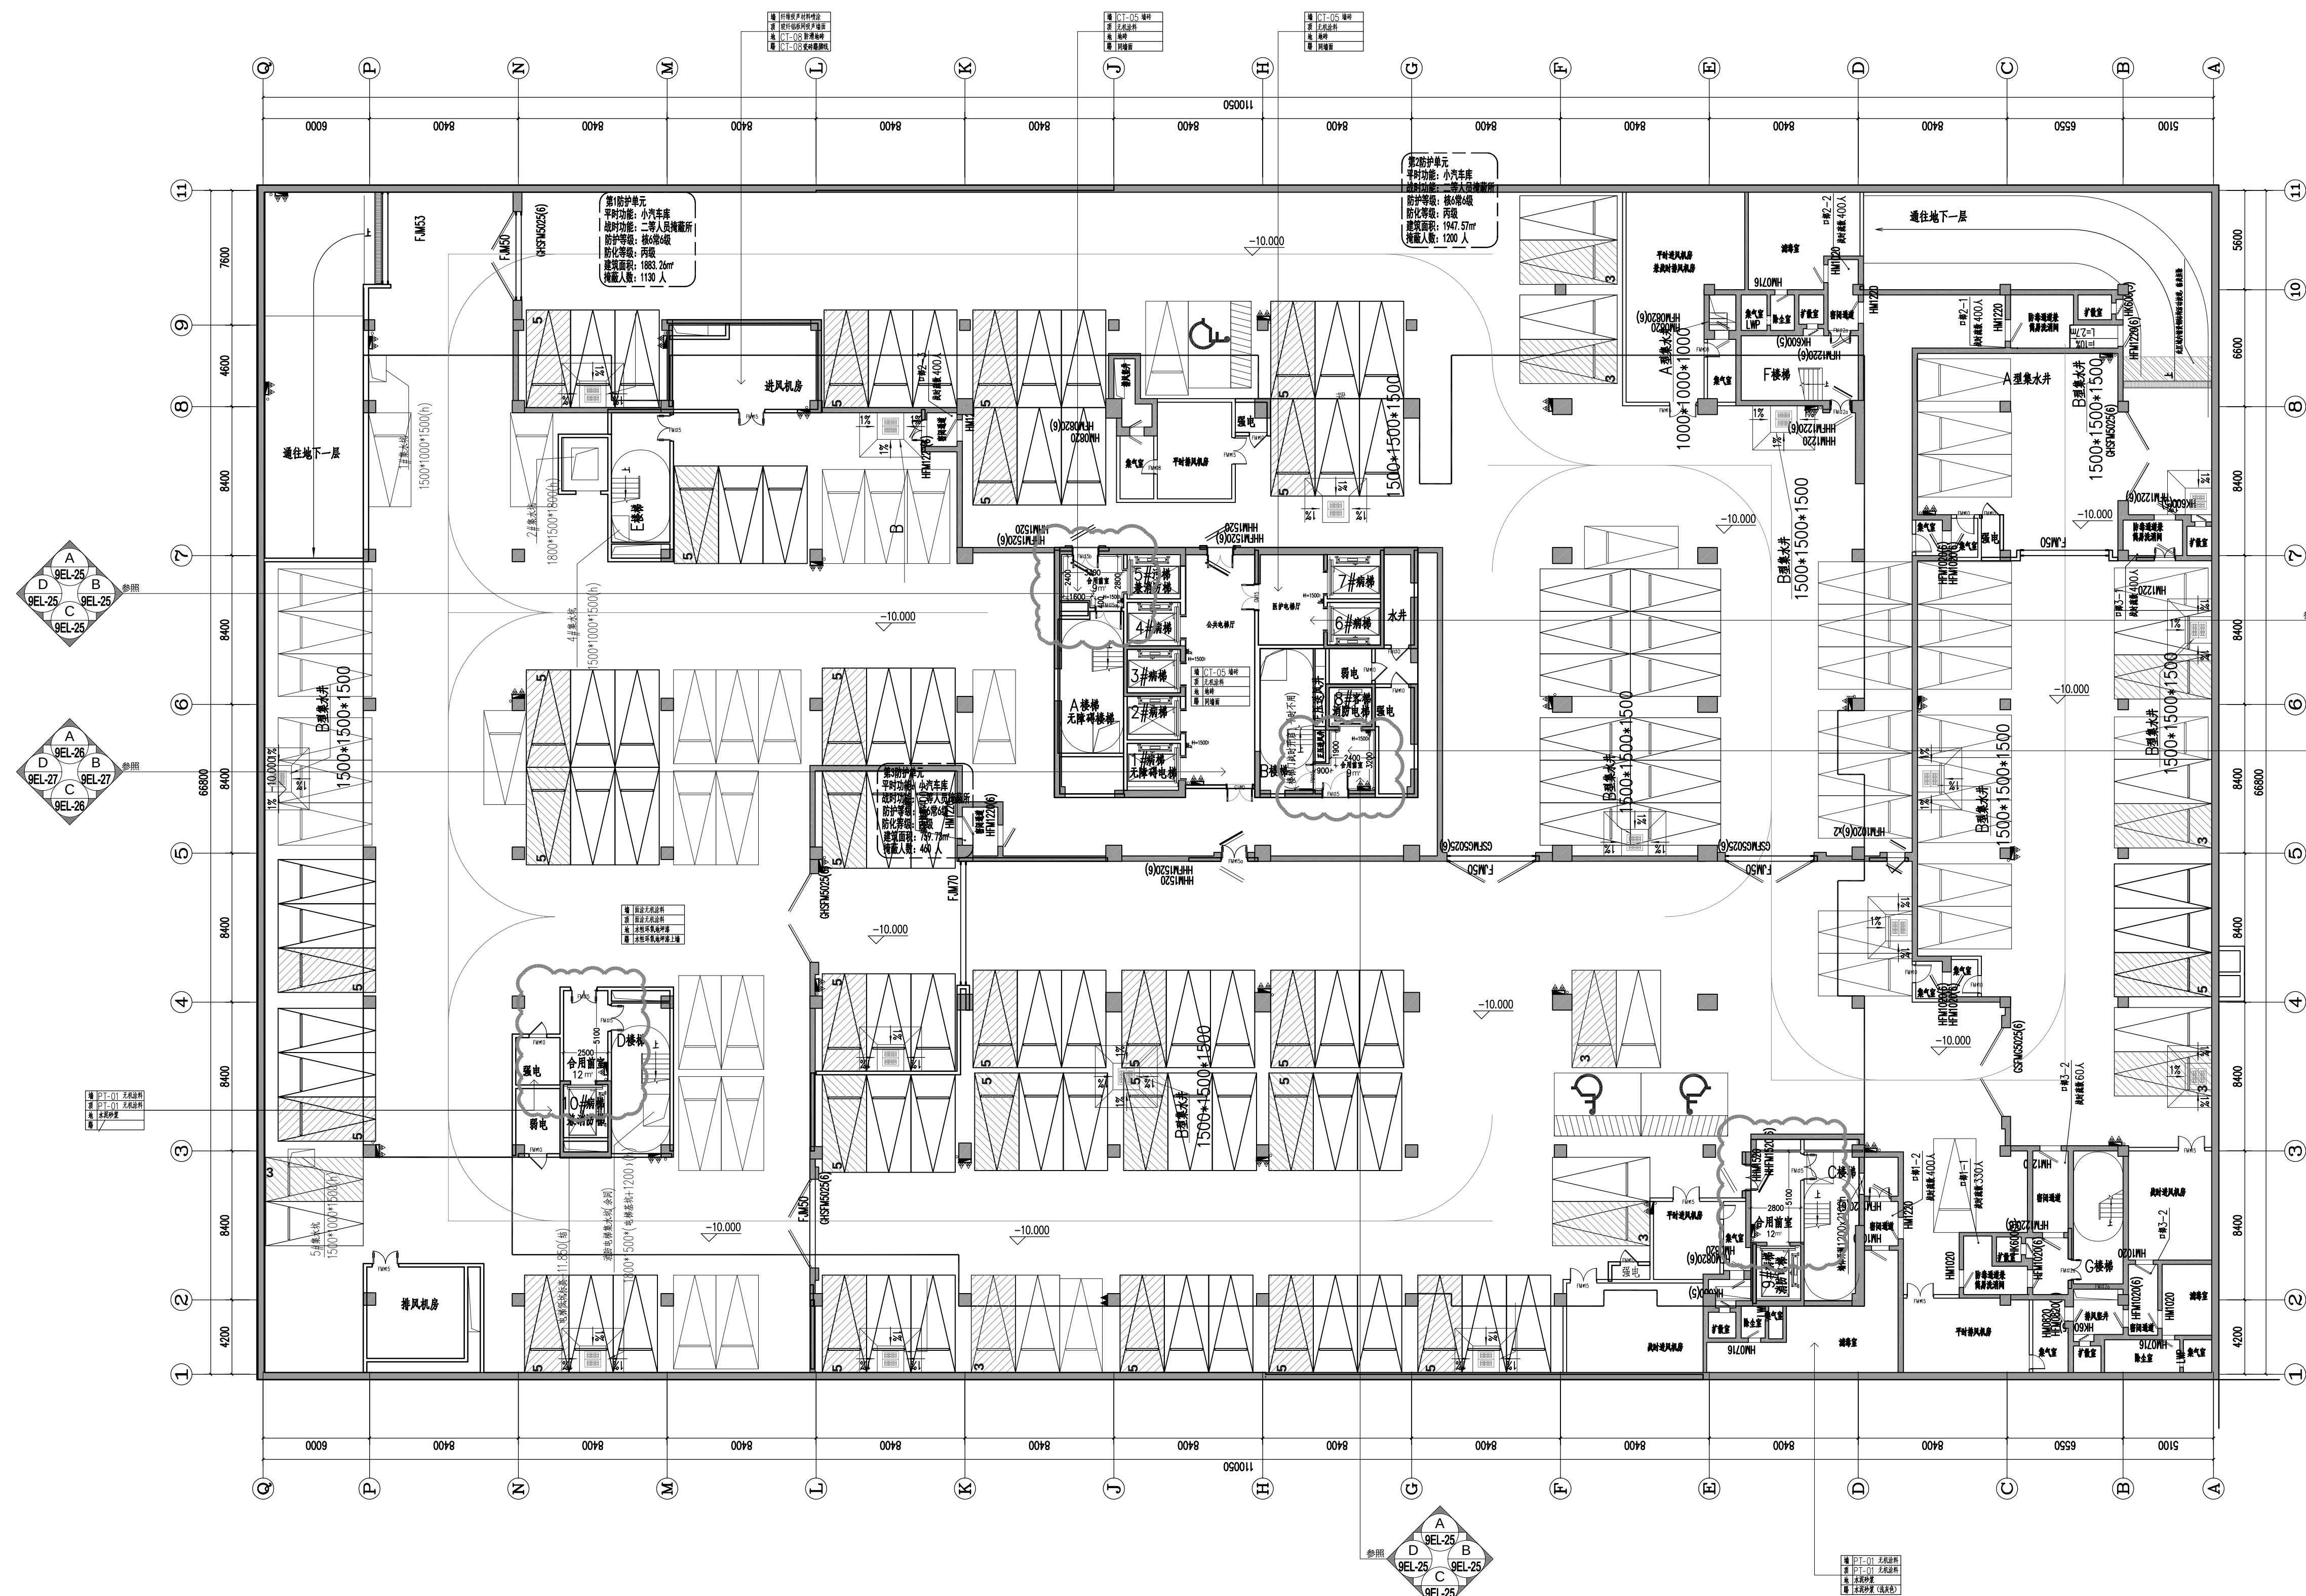

防火分区示意图

○ 消防电梯 ▨ 楼梯间
▶ 直接疏散口 ▷ 间接疏散口

防火分区设计疏散数据表

楼梯、通道实际疏散宽度（米）	1.2
楼梯、通道规范最小疏散宽度（米）	1.1
人员实际最大疏散距离（米）	53.4
人员规范最大疏散距离（米）	60

开关图例	
图 例	名 称
	普通二、三相插座暗装
	带防溅防液型二、三相插座暗装
	感应龙头电位
	地插普通二、三相插座
	网络
	电视插座
	电话、网络多用终端
	呼叫电话
	医疗设备带(三个五孔插座+床头灯+控制开关等)
	预留1个插座位和1个网络位

主要用房室内装修表

[illegible]

注明: 1、地下室做法参照主要用房室内装修表。
2、地下室具体做法应详见装修做法表九(Z-09), 做法表达不一致时应以装修做法表九为准。
3、插座定位具体应以电气施工图为准。


	广东金辉华集团有限公司	会 签 栏	建 筑	给排水	序 号		建 设 单 位	江门市妇幼保健院	审 定	廖明亮		校 对	关 雷		图纸名称	地下二层平面布置图					
			结 构	强 电	日 期		工 程 名 称	江门市妇幼保健院儿童健康大楼项目	审 核	卢培秋		设 计	周康成				设计阶段	竣工图	专 业	装 修	
			暖 通	弱 电	修 改 原 因		项 目 名 称	江门市妇幼保健院儿童健康大楼项目	项 目 负 责 人	卢培秋		绘 图	朱国炜					日 期	2025.08	图 号	-2PL-01
			动 力				工 程 编 号	JHNSJ-Y521-02	专 业 负 责 人	李 斌											

注明: 1、停车场室内装修做法: 地面做水性环氧地坪漆, 顶面做扇灰无机涂料, 墙面做扇灰无机涂料。
2、设备间室内装修做法: 地面做水泥砂浆找平, 顶面做扇灰无机涂料, 墙面做扇灰无机涂料。
3、空间做法详见装修做法表, 或详见建筑地下装修做法表。

地下二层平面布置图

本图版权归广东金辉华集团有限公司所有,除本工程外对本图的任何其它用途和复制,必须获得广东金辉华集团有限公司的书面许可。本图需加盖本公司出图签章,否则一律无效

注明：平面布局、门窗等按原建筑平面不变，具体以原建筑平面为准。

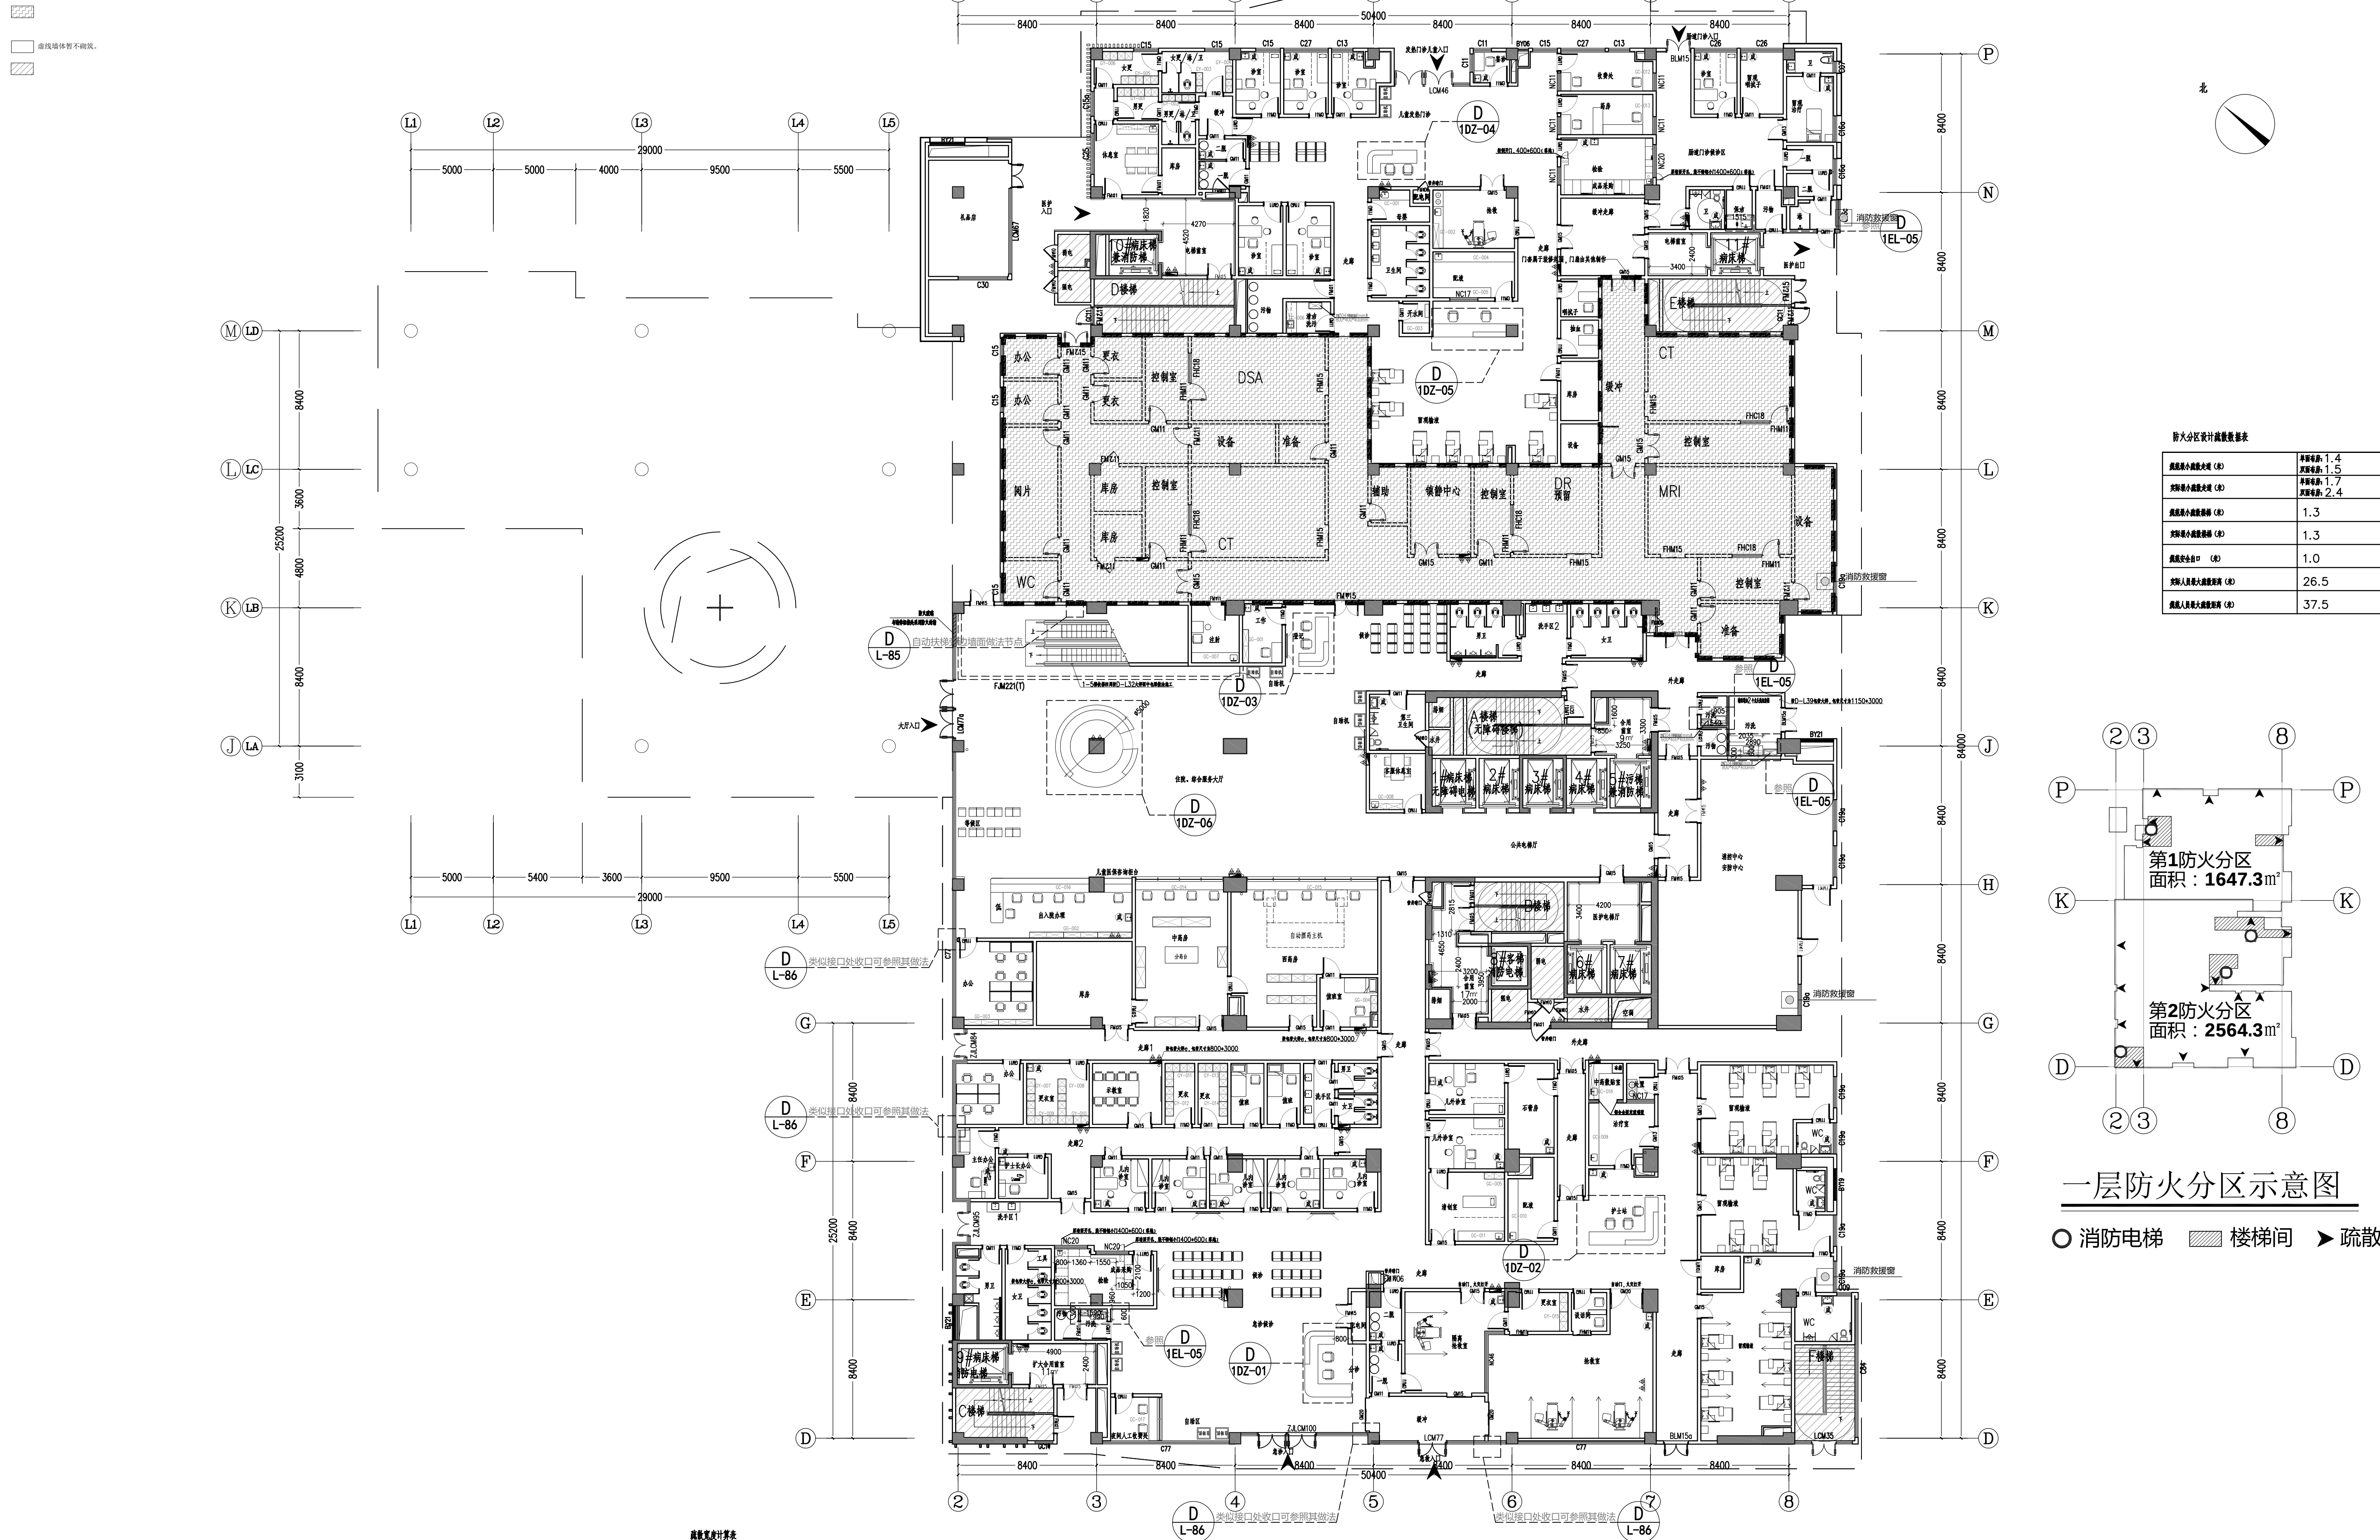

消防分区计算表														
层数	防火分区	诊室间数	人数测算 (每间每日 60人次 / 8小时)	床位数量 / 固定床位	人数测算 (每床 3人)	DSA	人数测算 (每台 1人)	CT	人数测算 (每台 50人 / 8小时)	MR	人数测算 (每台 50人 / 8小时)	DR	人数测算 (每台 50人 / 8小时)	医护人员
首	防火分区 (一)	6	45	6	18	1	1	2	12.5	1	6.25	1	6.25	50
	防火分区 (二)	7	52.5	22	66	0	0	0	0	0	0	0	100	100


成品洗手盆柜 (宽度为600MM, 诊室不需要镜子)		广东金辉华集团有限公司 建筑行业 (建筑工程) 甲级: A14048933 建筑行业 (人防工程) 甲级: A14048933	建筑	给排水	序号	建设单位	江門市妇幼保健院	审定	廖明亮	校对	关 蕾	审核	周康成	图纸名称	一层平面布置图
			结构	强 电	日期	项目名称	江門市妇幼保健院儿童健康大楼项目	审核	卢培秋	设计	周康成	项目负责人	卢培秋	设计阶段	竣工图
			暖通	弱 电	修改原因	项目名称	江門市妇幼保健院儿童健康大楼项目	绘图	朱国炜	绘图	朱国炜	专业	装 修	日期	2025.08
			动力			工程编号	JHHSJ-YS21-02	专业负责人	李 斌	日期	2025.08	图号	1PL-01		

本图版权归广东金辉华集团有限公司所有，除本工程外对本图的任何其它用途和复制，必须获得广东金辉华集团有限公司的书面许可。本图需加盖本公司出图签章，否则一律无效。

注：平面布局、门窗等按原建筑平面不变，具体以原建筑平面为准



虚线墙体暂不砌筑。

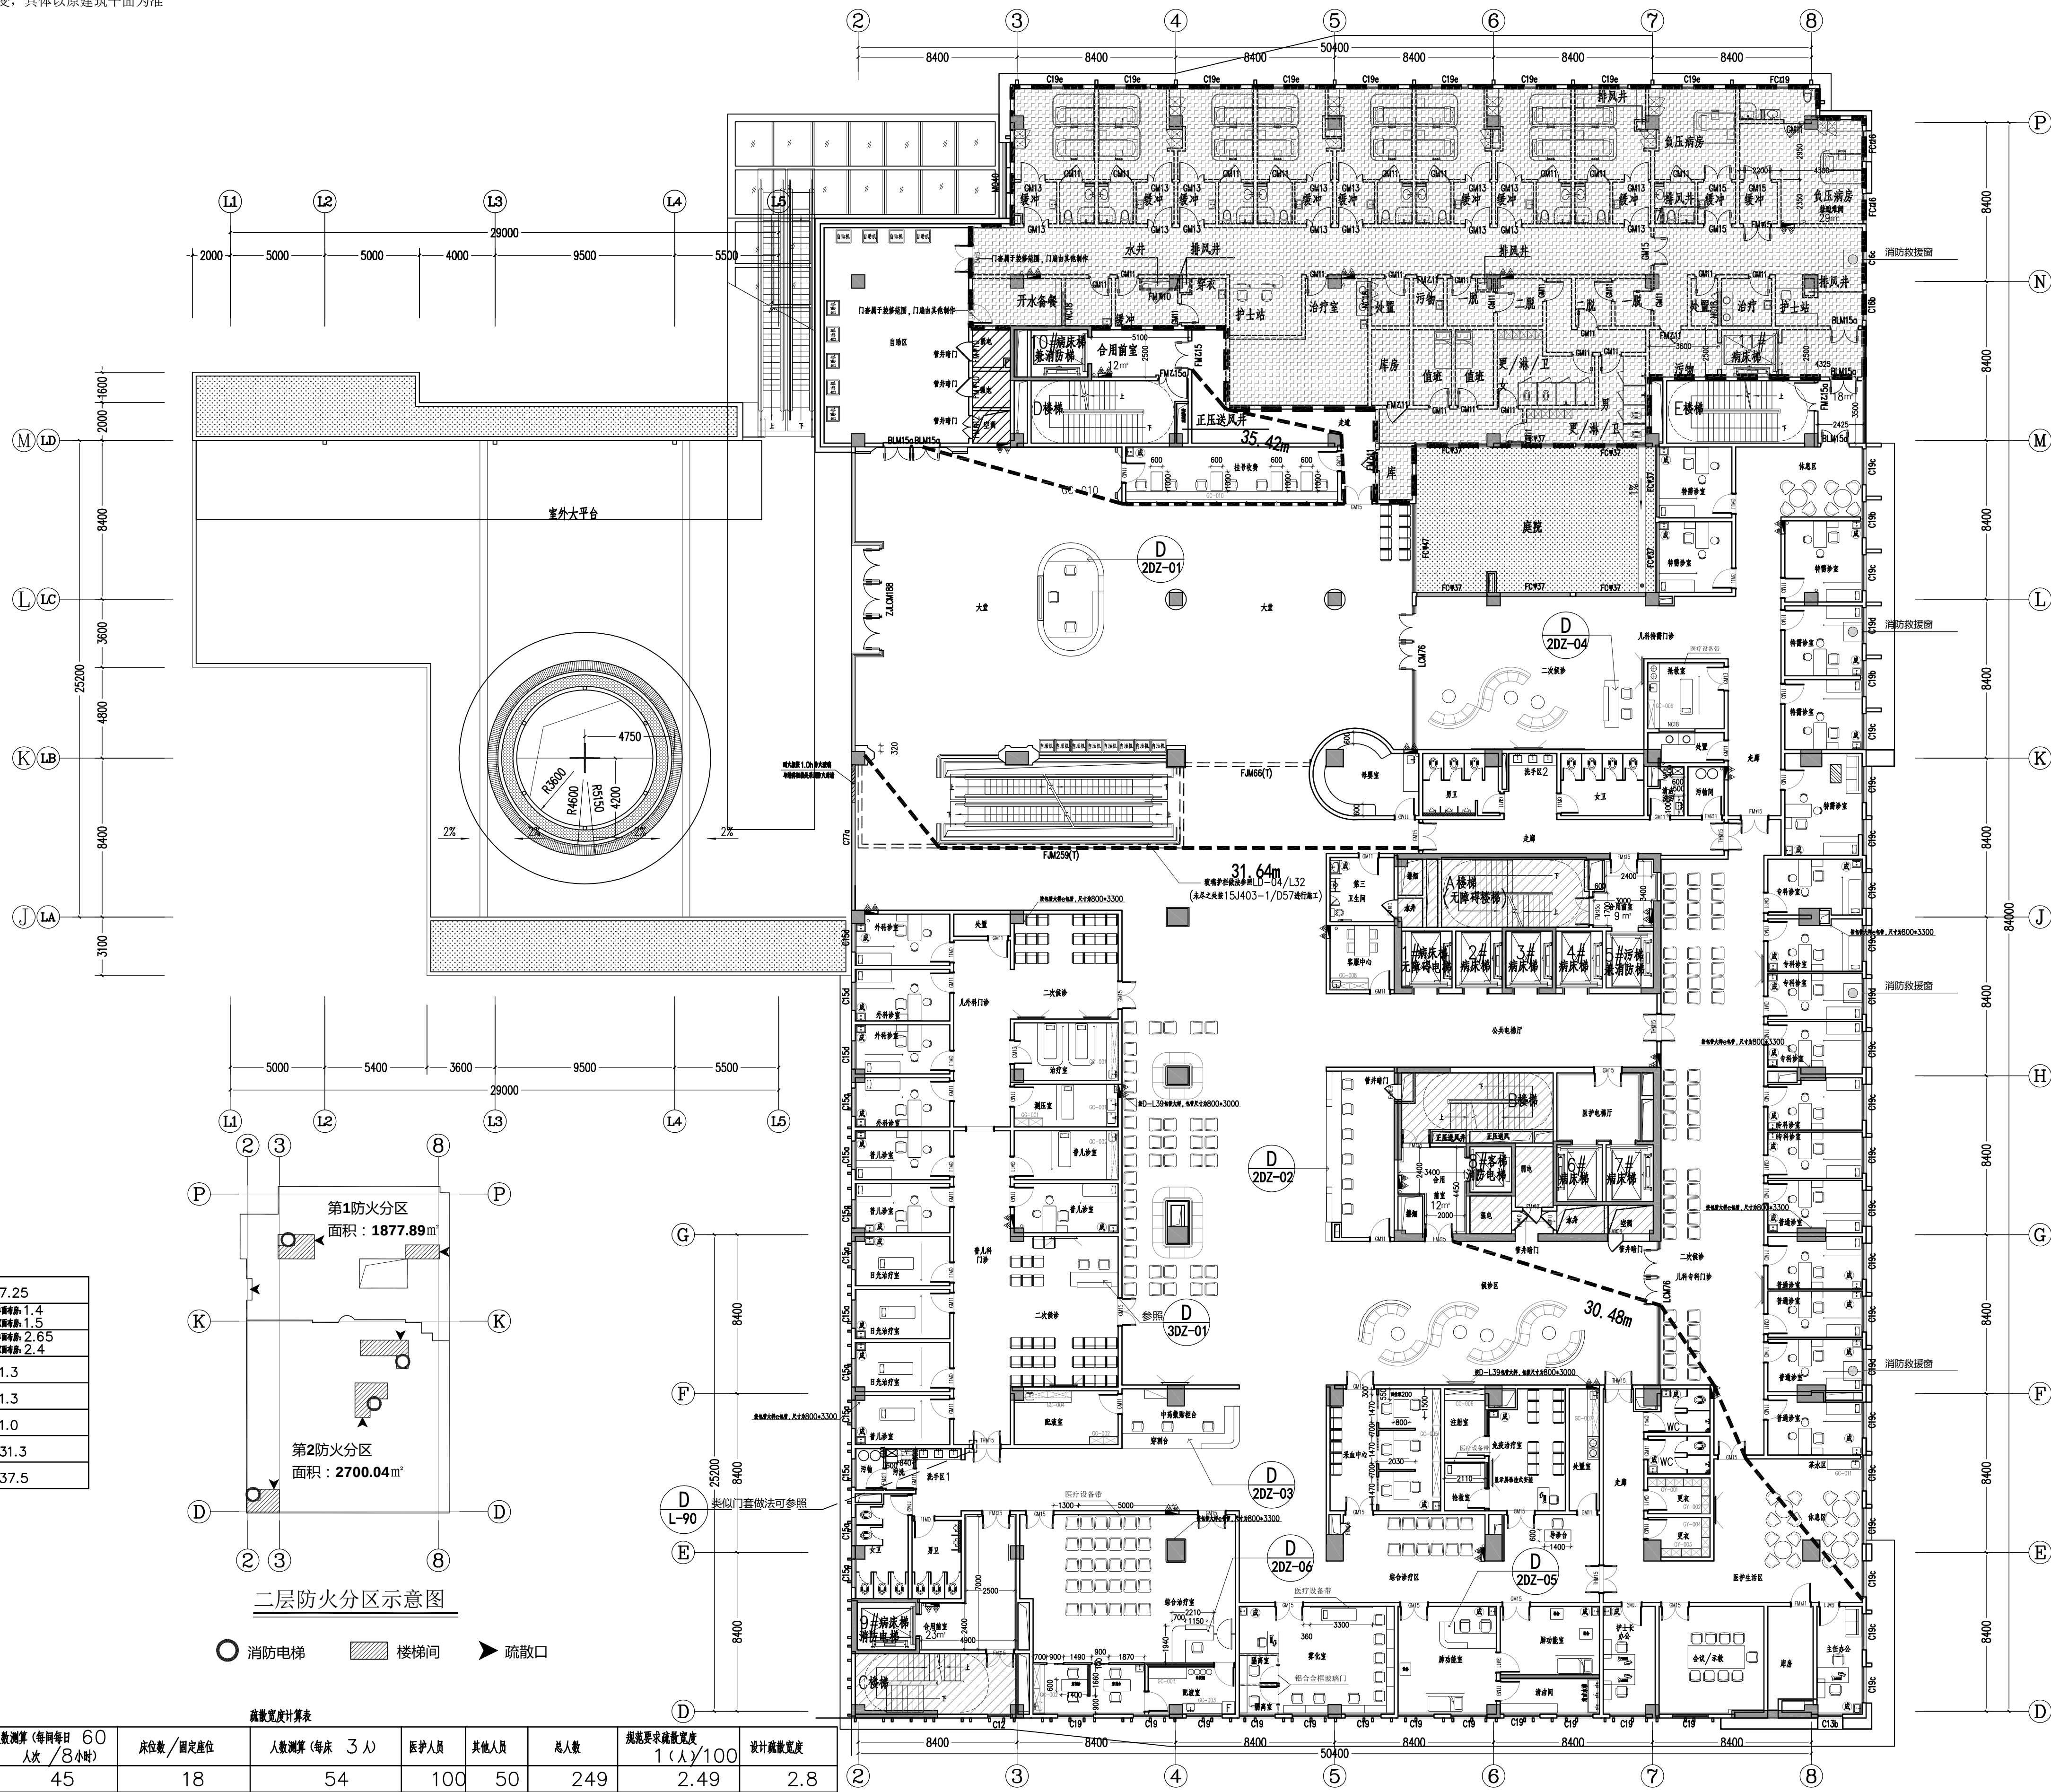

防火分区设计疏散数据表

实际疏散宽度 (m)	7.25
疏散最小疏散宽度 (m)	疏散距离: 1.4 疏散距离: 1.5
实际最小疏散宽度 (m)	疏散距离: 2.65 疏散距离: 2.4
疏散最小疏散距离 (m)	1.3
实际最小疏散距离 (m)	1.3
疏散安全出口 (m)	1.0
实际人员最大疏散距离 (m)	31.3
疏散人员最大疏散距离 (m)	37.5

二层防火分区示意图

○ 消防电梯 ▨ 楼梯间 ➤ 疏散口

疏散宽度计算表

层数	防火分区	诊室间数	人数测算 (每间每日 60 人次 / 8 小时)	床位数量 / 固定座位	人数测算 (每床 3 人)	医护人员	其他人员	总人数	规范要求疏散宽度 1 (人) / 100	设计疏散宽度
二	防火分区 (一)	6	45	18	54	100	50	249	2.49	2.8
	防火分区 (二)	23	172.5	0	0	100	50	323	3.225	4.2
楼梯编号	A#楼梯		B#楼梯		C#楼梯		D#楼梯		E#楼梯	
楼梯净宽 (m)	1.4		1.4		1.4		1.4		1.4	

成品洗手盆柜(宽度为600MM, 诊室不需要镜子)

1. 所有污洗/污洗间/清洁洗污的拖把池均为定制1MM厚304不锈钢材质, 尺寸以平面布置图为准;
所有污洗/污洗间/清洁洗污的洗手台、吊柜做法参照变更单三附图一/一层清洁洗污立面图, 尺寸以平面布置图为准。



广东金辉华集团有限公司

建筑行业 (建筑工程) 甲级: A14048933
建筑行业 (人防工程) 甲级: A14048933

建筑
结构
暖通
动力

给排水
强电
弱电

序号
日期
修改
原因

建设单位
工程名称
项目名称
工程编号

江门市妇幼保健院
江门市妇幼保健院儿童健康大楼项目
江门市妇幼保健院儿童健康大楼项目
JHHSJ-YS21-02

审定
审核
项目负责人
专业负责人

廖明亮
卢培秋
卢培秋
李斌

校对
设计
绘图

关雷
周康成
朱国炜

审核
周康成
朱国炜


设计阶段
竣工图
日期

专业
装 修
2025.08

图号
2PL-01

图纸名称
二层平面布置图

注明：平面布局、门窗等按原建筑平面不变，具体以原建筑平面为准。

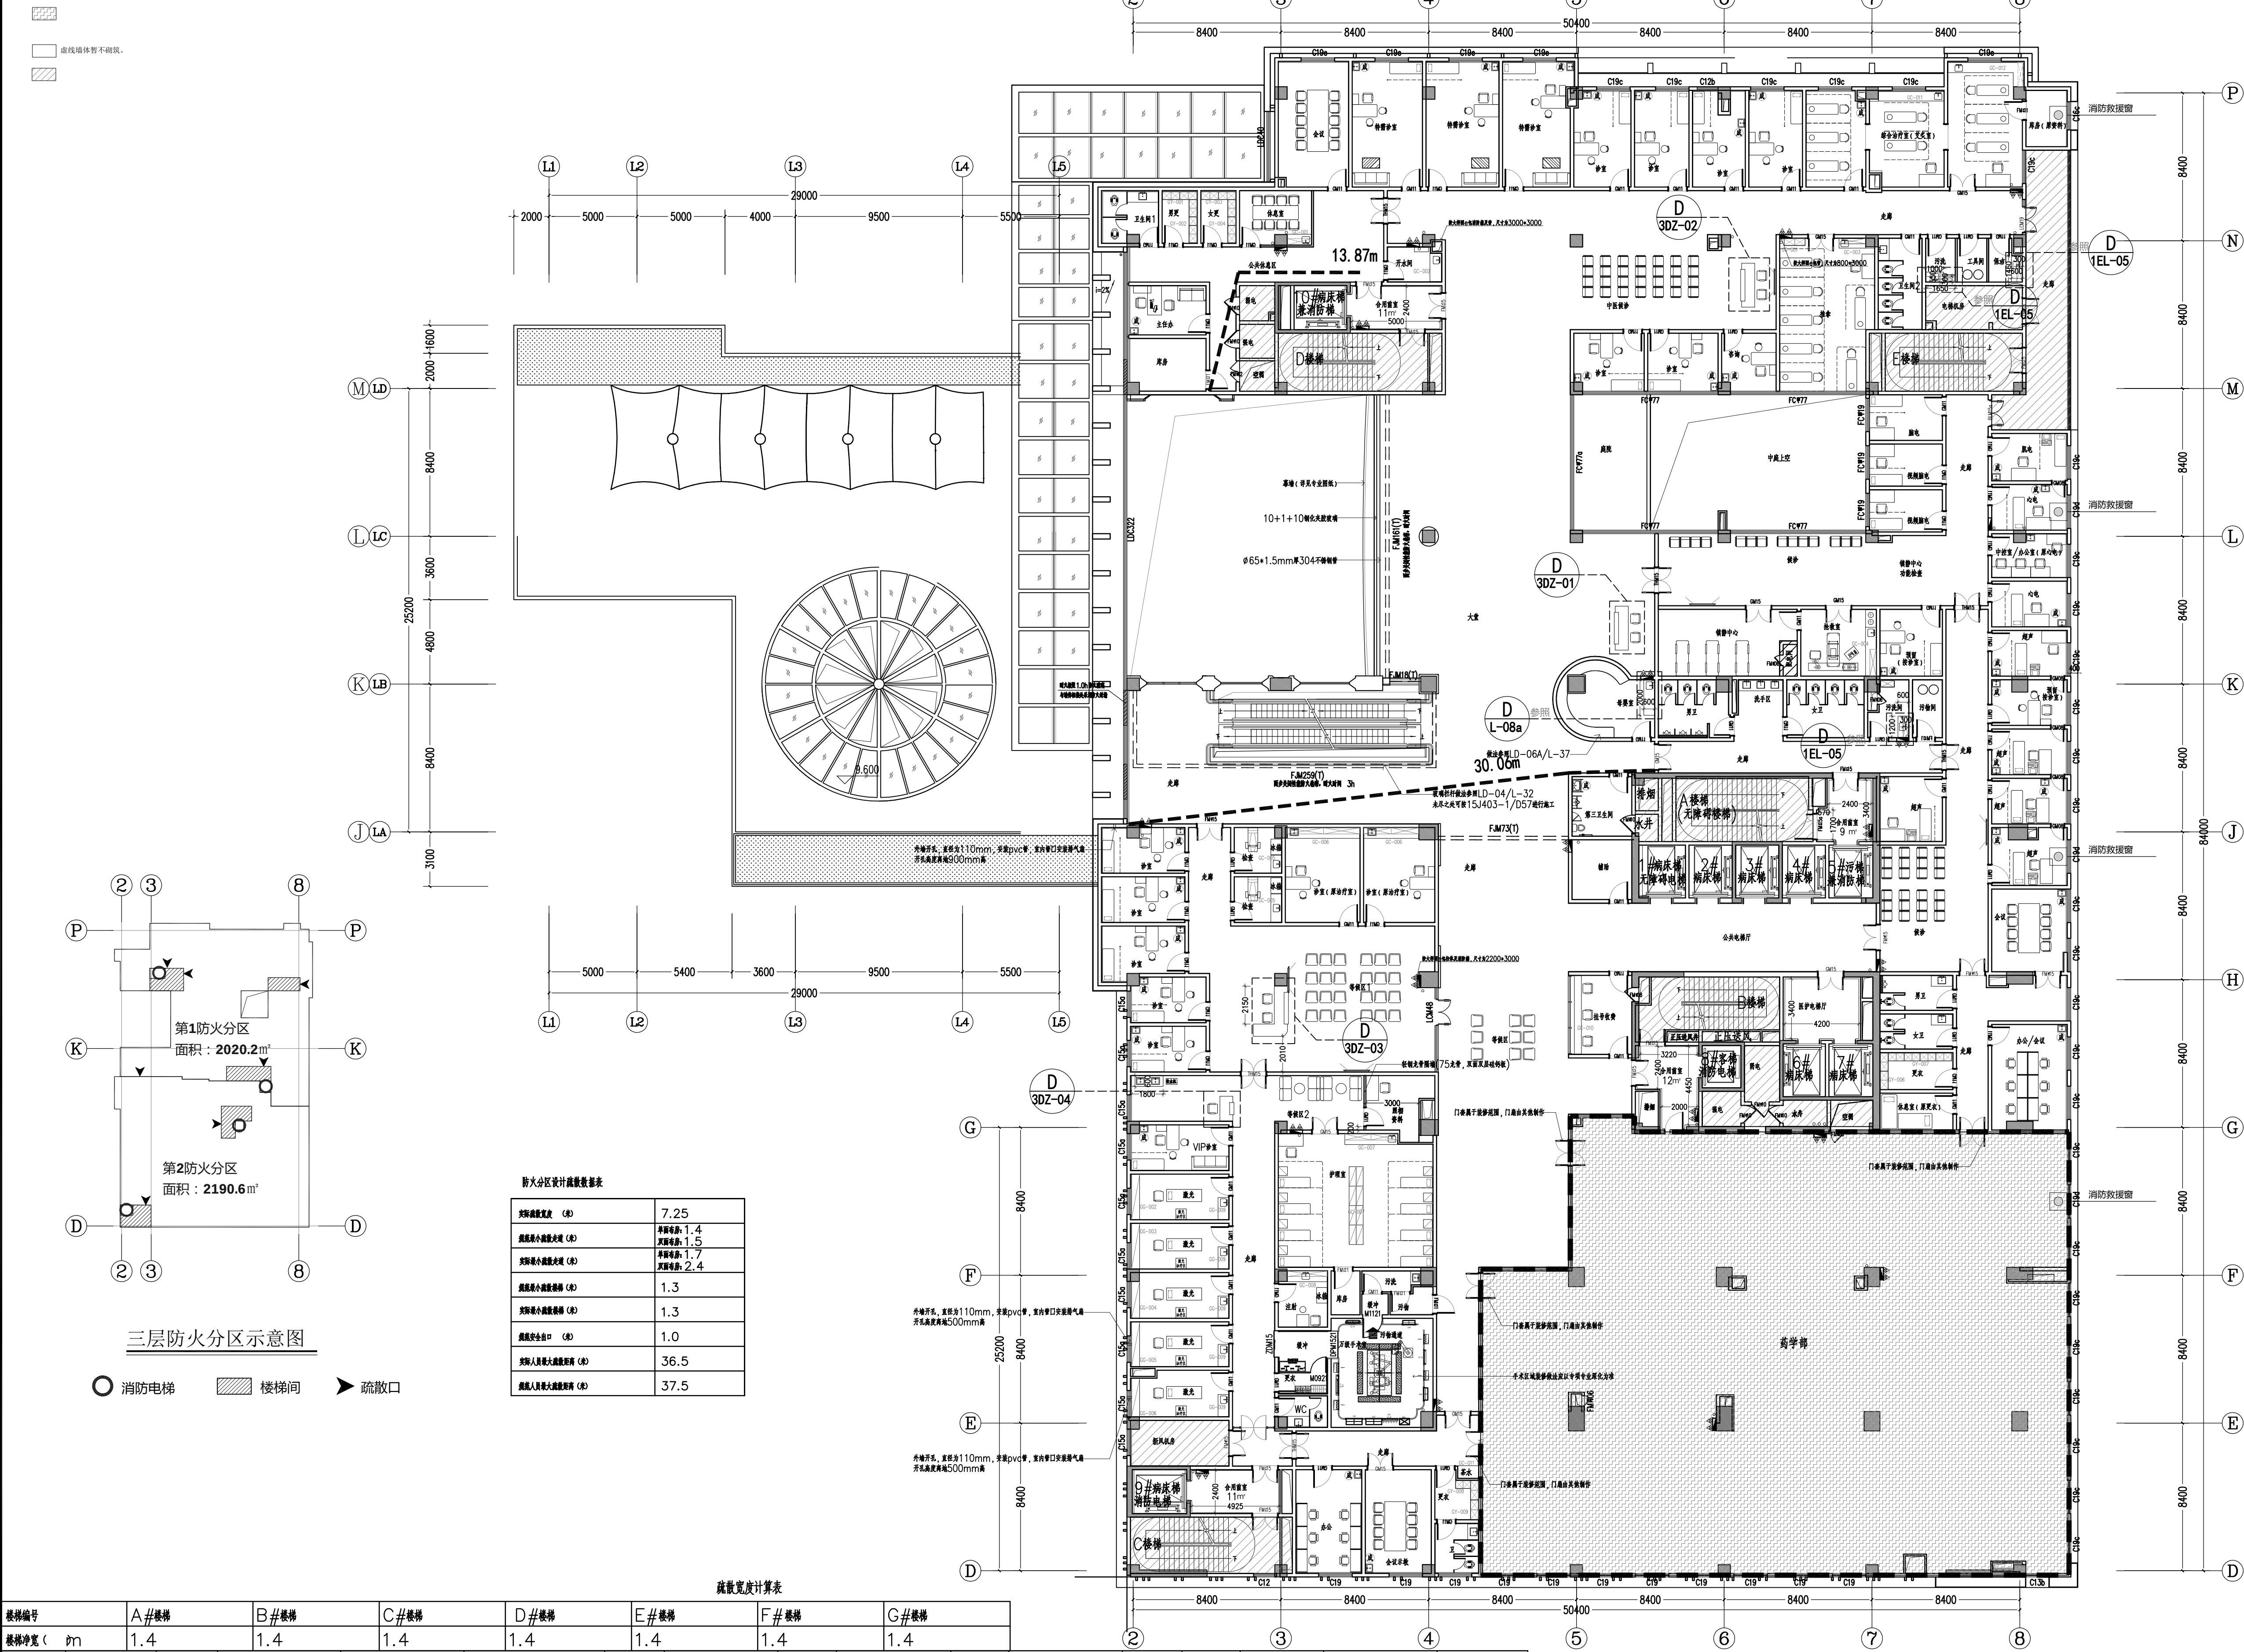

楼层	防火分区	诊室间数	人数测算 (每间每日 60 人次 / 8小时)	床位数量 / 固定座位	人数测算 (每床 3 人)	心电	人数测算 (每机 80 人次 / 8小时)	B超	人数测算 (每机 60 人次 / 8小时)	彩超	人数测算 (每机 20 人次 / 8小时)	医护人员	其他人员	总人数	规范要求疏散宽度 1 (人) / 100	设计疏散宽度
三	防火分区 (一)	6	45	12	36	8	80	5	37.5	1	2.5	100	50	351	3.51	4.2
	防火分区 (二)	11	82.5	9	27	0	0	0	0	0	0	100	50	260	2.595	2.8

成品洗手盆柜 (宽度为600MM, 诊室不需要镜子)	广东金辉华集团有限公司 建筑行业 (建筑工程) 甲级: A144048933 建筑行业 (人防工程) 甲级: A144048933	建筑 给排水 强电 弱电 动力	给排水 强电 弱电 动力	序号 日期 修改原因	建设单位 江门市妇幼保健院 工程名称 江门市妇幼保健院儿童健康大楼项目 项目名称 江门市妇幼保健院儿童健康大楼项目 工程编号 JHHSJ-YS21-02	审定 廖明亮 审核 卢培秋 项目负责人 李斌	校对 关蕾 设计 周康成 绘图 朱国炜	图纸名称 三层平面布置图 设计阶段 竣工图 专业 装修 日期 2025.08 图号 3PL-01

本图版权归广东金辉华集团有限公司所有，除本工程外对本图的任何其它用途和复制，必须获得广东金辉华集团有限公司的书面许可。本图需加盖本公司出图签章，否则一律无效。

注明：平面布局、门窗等按原建筑平面不变，具体以原建筑平面为准。





虚线墙体暂不砌筑。



防火分区设计疏散数据表

疏散宽度 (m)	7.25
疏散最小疏散宽度 (m)	疏散最小: 1.4 疏散最小: 1.5
疏散最小疏散宽度 (m)	疏散最小: 1.7 疏散最小: 2.4
疏散最小疏散宽度 (m)	1.3
疏散最小疏散宽度 (m)	1.3
疏散安全出口 (m)	1.0
疏散人员最大疏散宽度 (m)	36.5
疏散人员最大疏散宽度 (m)	37.5

四层防火分区示意图

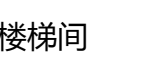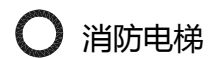

疏散宽度计算表


层数	防火分区	诊室间数	人数测算 (每间每日 60人次 / 8小时)	医护人员	其他人员	总人数	规范要求疏散宽度 1(A)/100	设计疏散宽度
四	防火分区 (-)	17	127.5	100	40	268	2.7	2.8
	防火分区 (二)	32	240	100	50	390	3.9	4.2

楼梯编号	A#楼梯	B#楼梯	C#楼梯	D#楼梯	E#楼梯	F#楼梯	G#楼梯
楼梯净宽 (m)	1.4	1.4	1.4	1.4	1.4	1.4	1.4

成 成品洗手盆柜(宽度为600MM, 诊室不需要镜子)		广东金辉华集团有限公司	建筑行业（建筑工程）甲级:A144048933 建筑行业（人防工程）甲级:A144048933	会	建 筑	给排水	序 号			建设单位	江门市妇幼保健院	审 定	廖明亮		校 对	关 蕾		图纸名称 四层平面布置图
				签	结 构	强 电	日 期			工程名称	江门市妇幼保健院儿童健康大楼项目	审 核	卢培秋		设 计	周康成		
				栏	暖 通	弱 电	修 改			项目名称	江门市妇幼保健院儿童健康大楼项目	项目负责	卢培秋		绘 图	朱国炜		
				人	动 力		原 因			工程编号	JHHSJ-YS21-02	专业负责	李 斌					


本图版权归广东金辉华集团有限公司所有，除本工程外对本图的任何其它用途和复制，必须获得广东金辉华集团有限公司的书面许可。本图需加盖本公司出图签章，否则一律无效。

注明：平面布局、门窗等按原建筑平面不变，具体以原建筑平面为准。

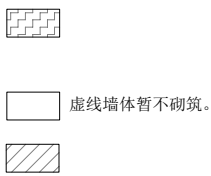

防火分区设计疏散量表


实际疏散宽度 (m)	7.25
疏散最小疏散宽度 (m)	疏散宽度: 1.4
实际最小疏散宽度 (m)	疏散宽度: 1.5
实际最小疏散宽度 (m)	疏散宽度: 1.6
疏散最小疏散宽度 (m)	疏散宽度: 2.3
疏散最小疏散宽度 (m)	1.3
实际最小疏散宽度 (m)	1.3
疏散安全出口 (m)	1.0
实际人员最大疏散距离 (m)	37.0
疏散人员最大疏散距离 (m)	37.5

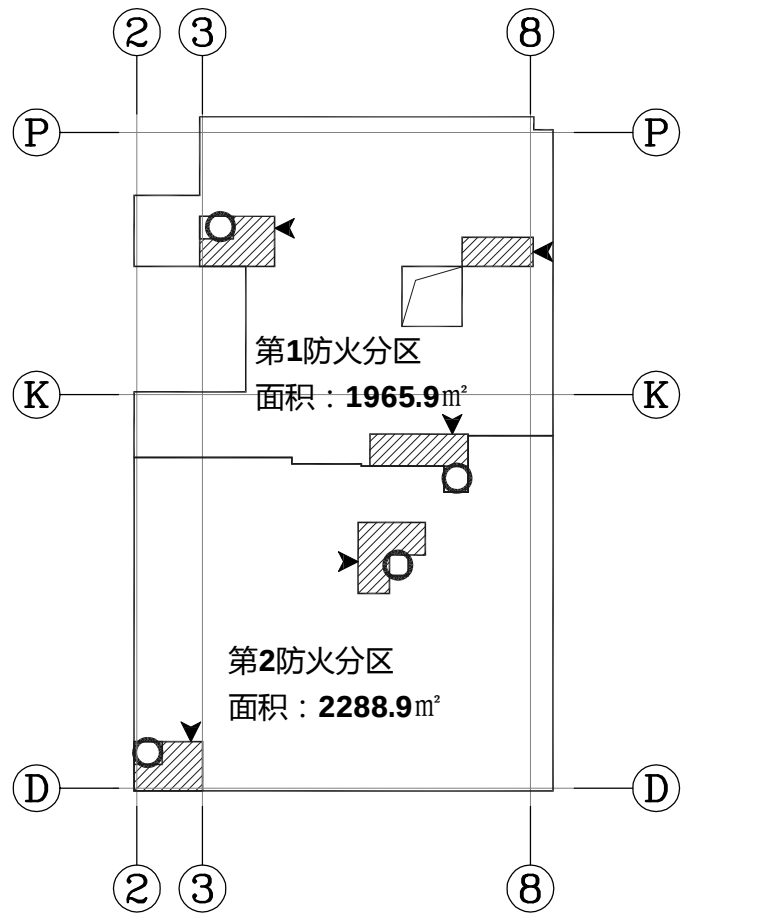

疏散宽度计算表

层数	防火分区	诊室间数	人数测算 (每间每日 60人次 / 8小时)	床位/固定座位	人数测算 (每床 3人)	医护人员	其他人员	总人数	疏散要求疏散宽度 1(人)/100	设计疏散宽度
五	防火分区 (一)	0	0	75	225	100	50	375	3.75	4.2
	防火分区 (二)	9	67.5	17	51	100	50	269	2.685	2.8
楼梯编号	A#楼梯	B#楼梯	C#楼梯	D#楼梯	E#楼梯	F#楼梯	G#楼梯			
楼梯净宽 (m)	1.4	1.4	1.4	1.4	1.4	1.4	1.4			

成品洗手盆柜(宽度为600MM, 诊室不需要镜子)

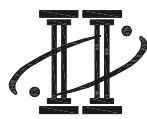

广东金辉华集团有限公司

建筑行业 (建筑工程) 甲级: A14048933

建筑行业 (人防工程) 甲级: A14048933

建筑
结构
暖通
动力

给排水
强电
弱电

序号
日期
修改
原因

建设单位
项目名称
项目编号

审定
审核
项目负责人
专业负责人

廖明亮
卢培秋
卢培秋
李斌

校对
设计
绘图

关雷
周康成
朱国炜

审核
设计
日期

廖康成
朱国炜



图纸名称
设计阶段
竣工图
日期

五层平面布置图

专业
装
修

图号
5PL-01

注明：平面布局、门窗等按原建筑平面不变，具体以原建筑平面为准。

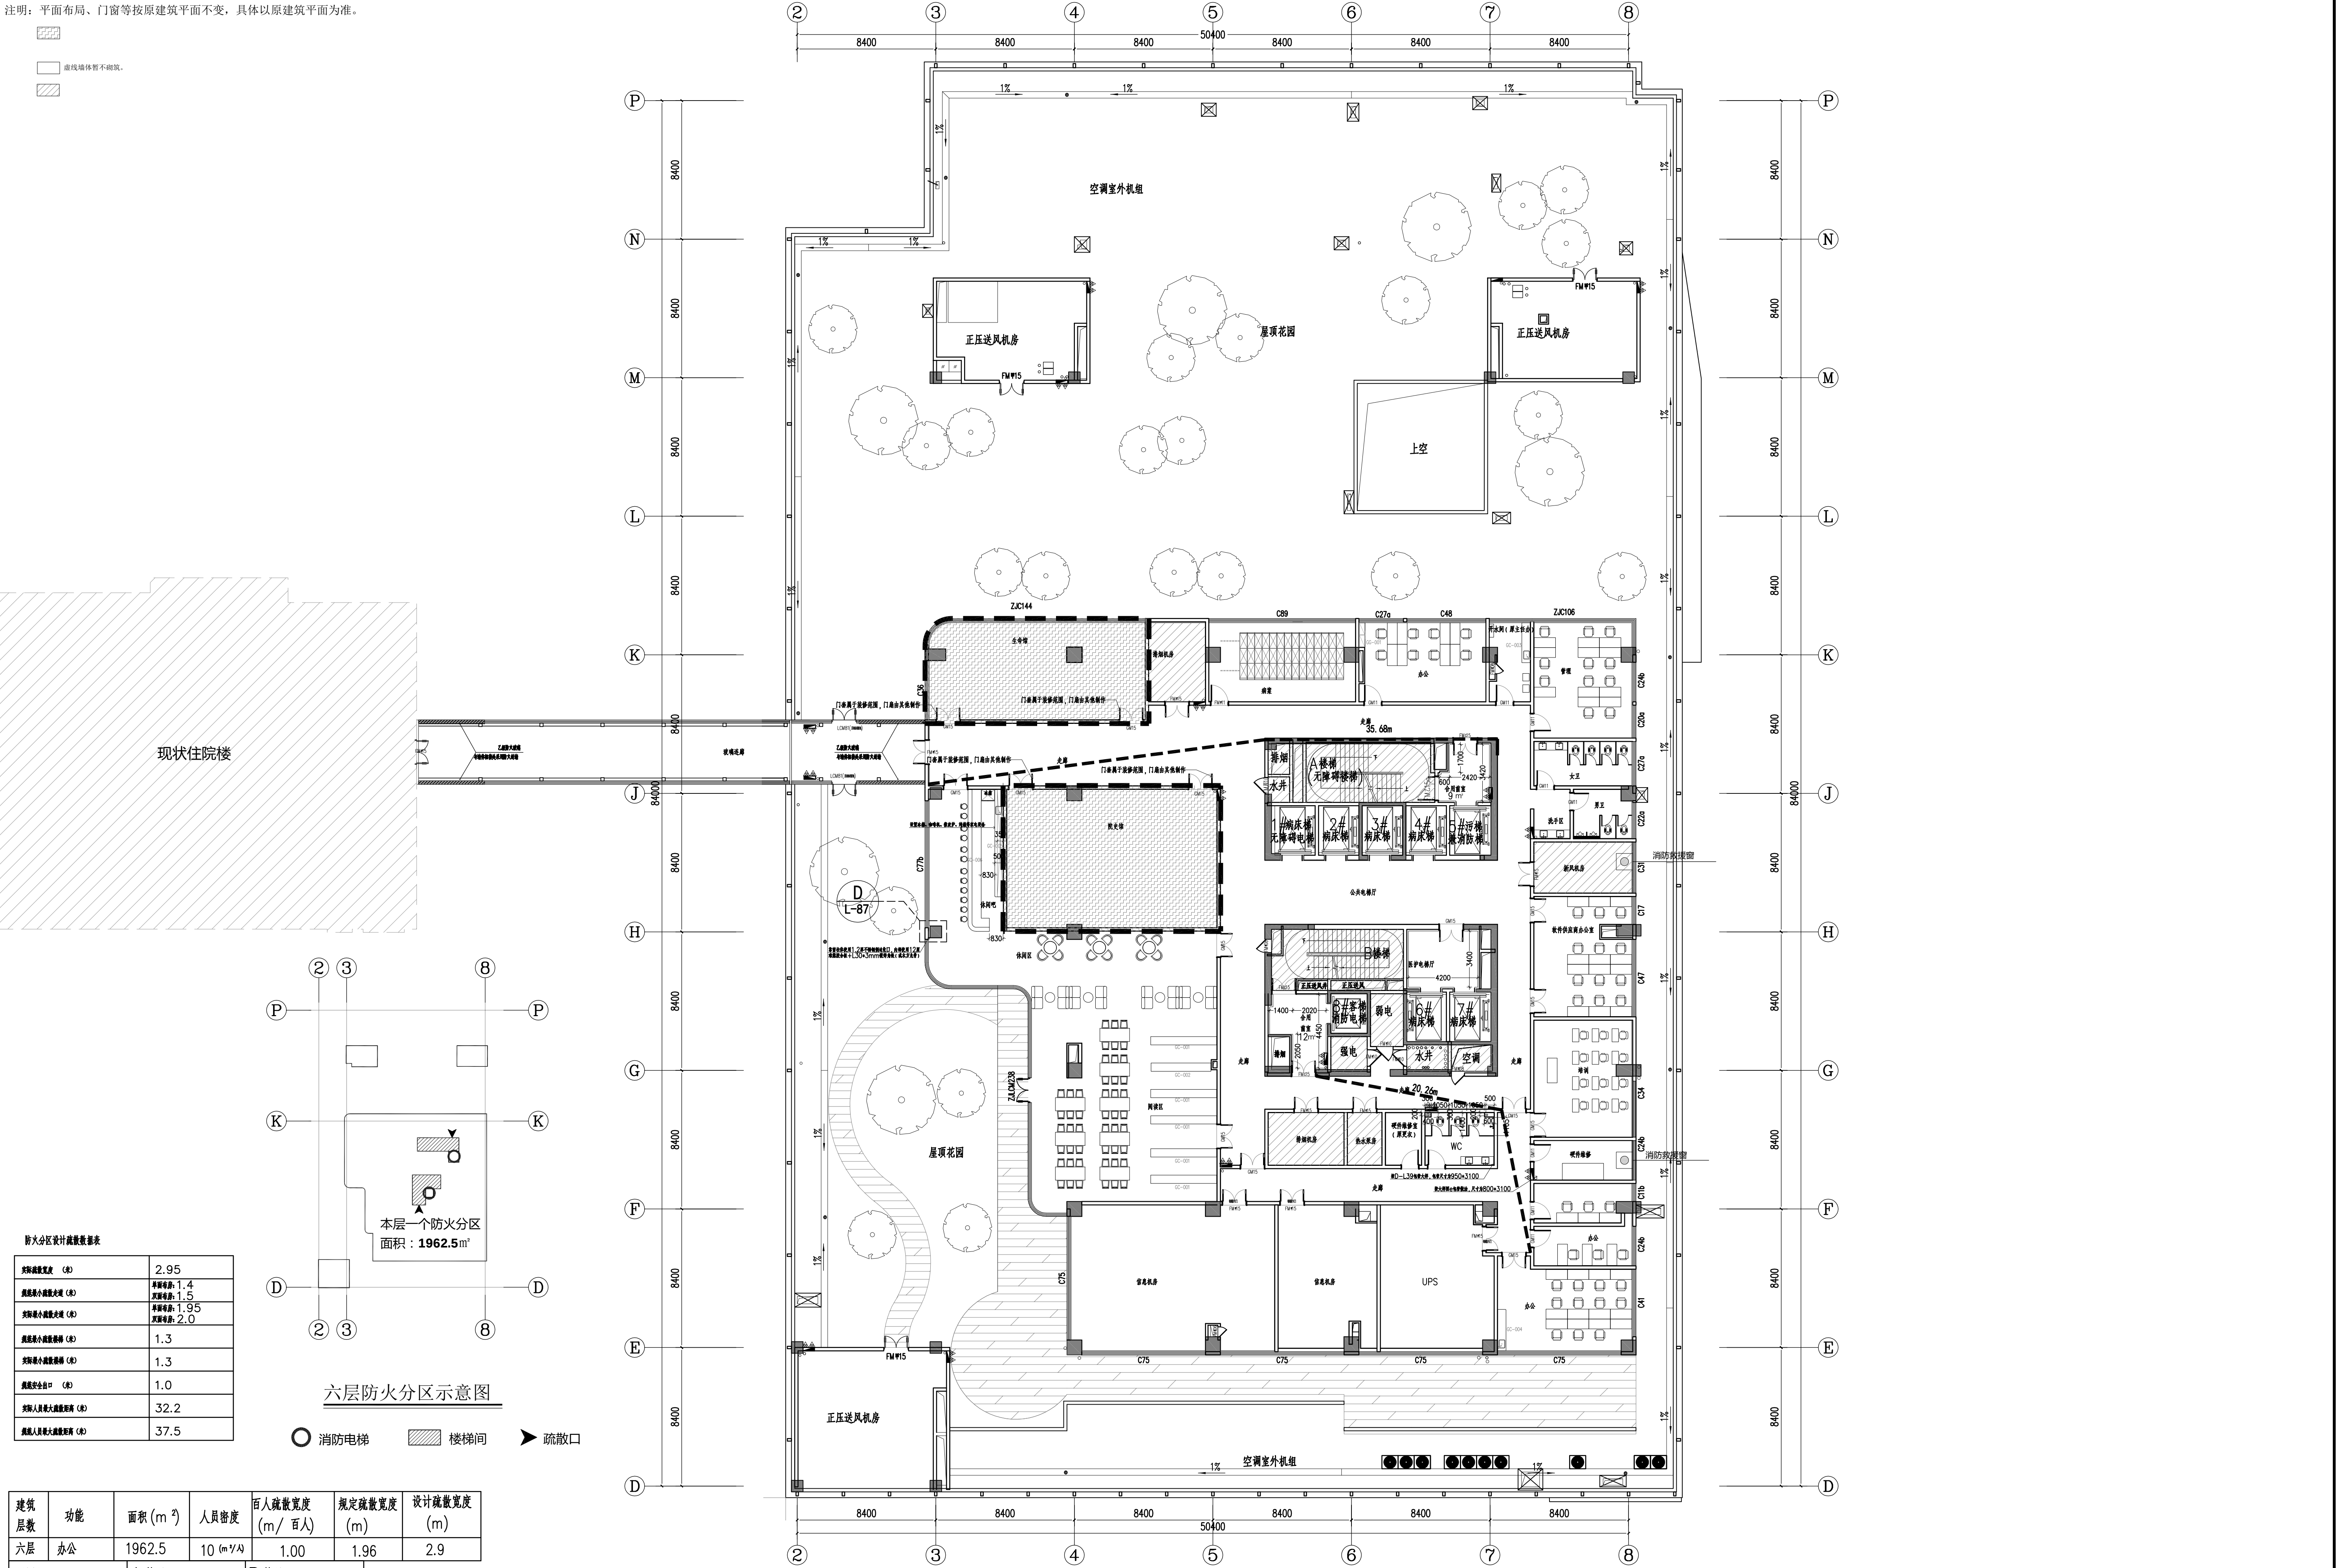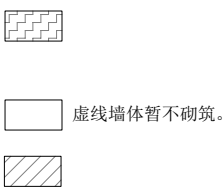

防火分区设计疏散数量表	
实际疏散人数 (人)	2.95
疏散最小疏散宽度 (m)	1.4
疏散最小疏散宽度 (m)	1.5
疏散最小疏散宽度 (m)	1.95
疏散最小疏散宽度 (m)	2.0
疏散最小疏散宽度 (m)	1.3
疏散最小疏散宽度 (m)	1.3
疏散安全出口 (m)	1.0
疏散人员最大疏散距离 (m)	32.2
疏散人员最大疏散距离 (m)	37.5

建筑层数	功能	面积 (m ²)	人员密度	百人疏散宽度 (m/百人)	规定疏散宽度 (m)	设计疏散宽度 (m)
六层	办公	1962.5	10 (m ² /人)	1.00	1.96	2.9


楼梯编号	A#楼梯	B#楼梯
楼梯净宽 (m)	1.4	1.4

成品洗手盆柜(宽度为600MM, 诊室不需要镜子)

	广东金辉华集团有限公司	会 签 栏	建 筑	给排水	序 号		建设单位	江门市妇幼保健院	审 定	廖明亮		校 对	关 雷		图纸名称 六层平面布置图							
			结 构	强 电	日 期		工程名称	江门市妇幼保健院儿童健康大楼项目	审 核	卢培秋		设 计	周康成									
			暖 通	弱 电	修 改 原 因		项目负责人	江门市妇幼保健院儿童健康大楼项目	项目负人	卢培秋		绘 图	朱国炜									
			动 力				工程编号	JHHSJ-YS21-02	专业负责人	李 斌												
	建筑行业（建筑工程）甲级：A144048933 建筑行业（人防工程）甲级：A144048933														设计阶段	竣工图	专 业	装 修	日 期	2025.08	图 号	6PL-01


本图版权属广东金辉华集团有限公司所有。除本工程外对本图的任何其它用途和复制，必须获得广东金辉华集团有限公司的书面许可。本图需加盖本公司出图签章，否则一律无效。

注明：平面布局、门窗等按原建筑平面不变，具体以原建筑平面为准。

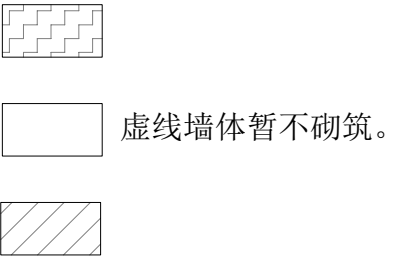

防火分区设计疏散数据表


实际疏散宽度 (米)	2.95
规范最小疏散走道 (米)	单面布房: 1.4 双面布房: 1.5
实际最小疏散走道 (米)	单面布房: 1.6 双面布房: 1.7
规范最小疏散楼梯 (米)	1.3
实际最小疏散楼梯 (米)	1.3
规范安全出口 (米)	1.0
实际人员最大疏散距离 (米)	33.0
规范人员最大疏散距离 (米)	37.5

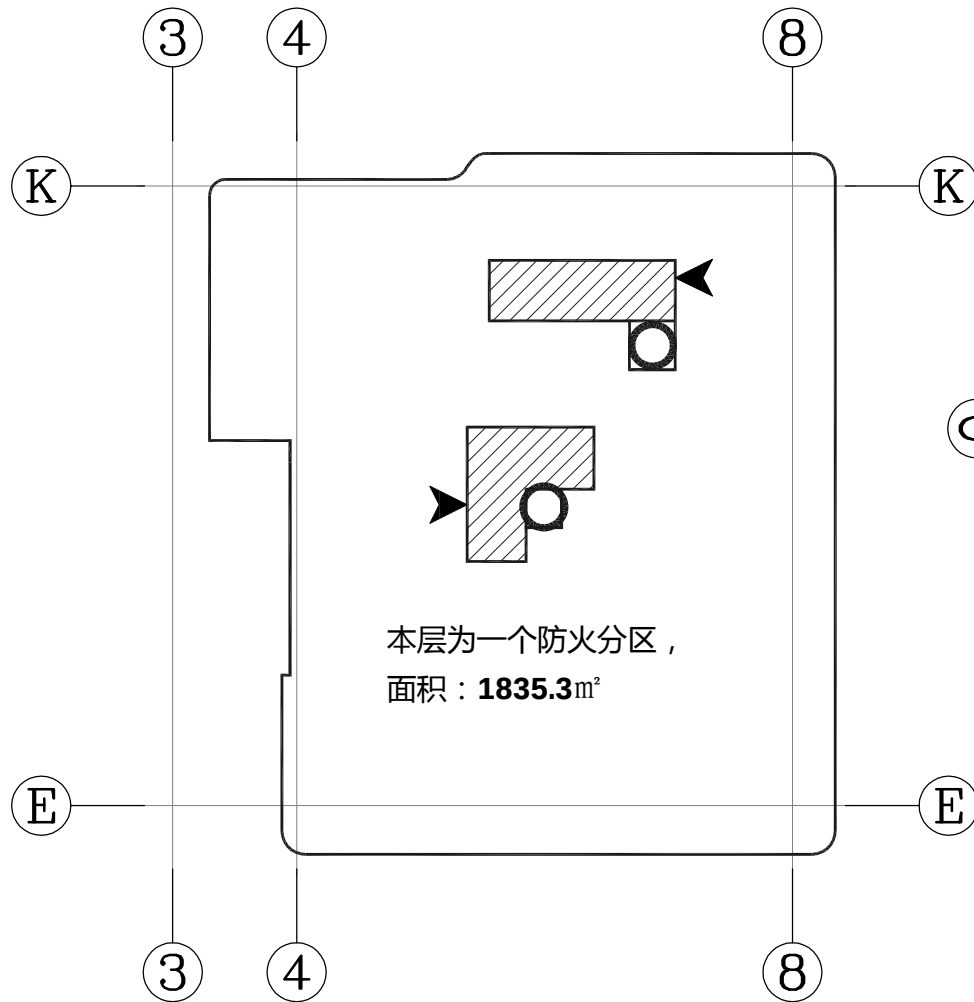

七层防火分区示意图

○ 消防电梯 ▨ 楼梯间 ➤ 疏散口


疏散宽度计算表							
层数	床位量 / 固定座位	人数测算 (每床 3人)	医护人员	其他人员	总人数	规范要求疏散宽度 (1m/100人)	设计疏散宽度
七	19	57	50	25	132	1.32	2.8

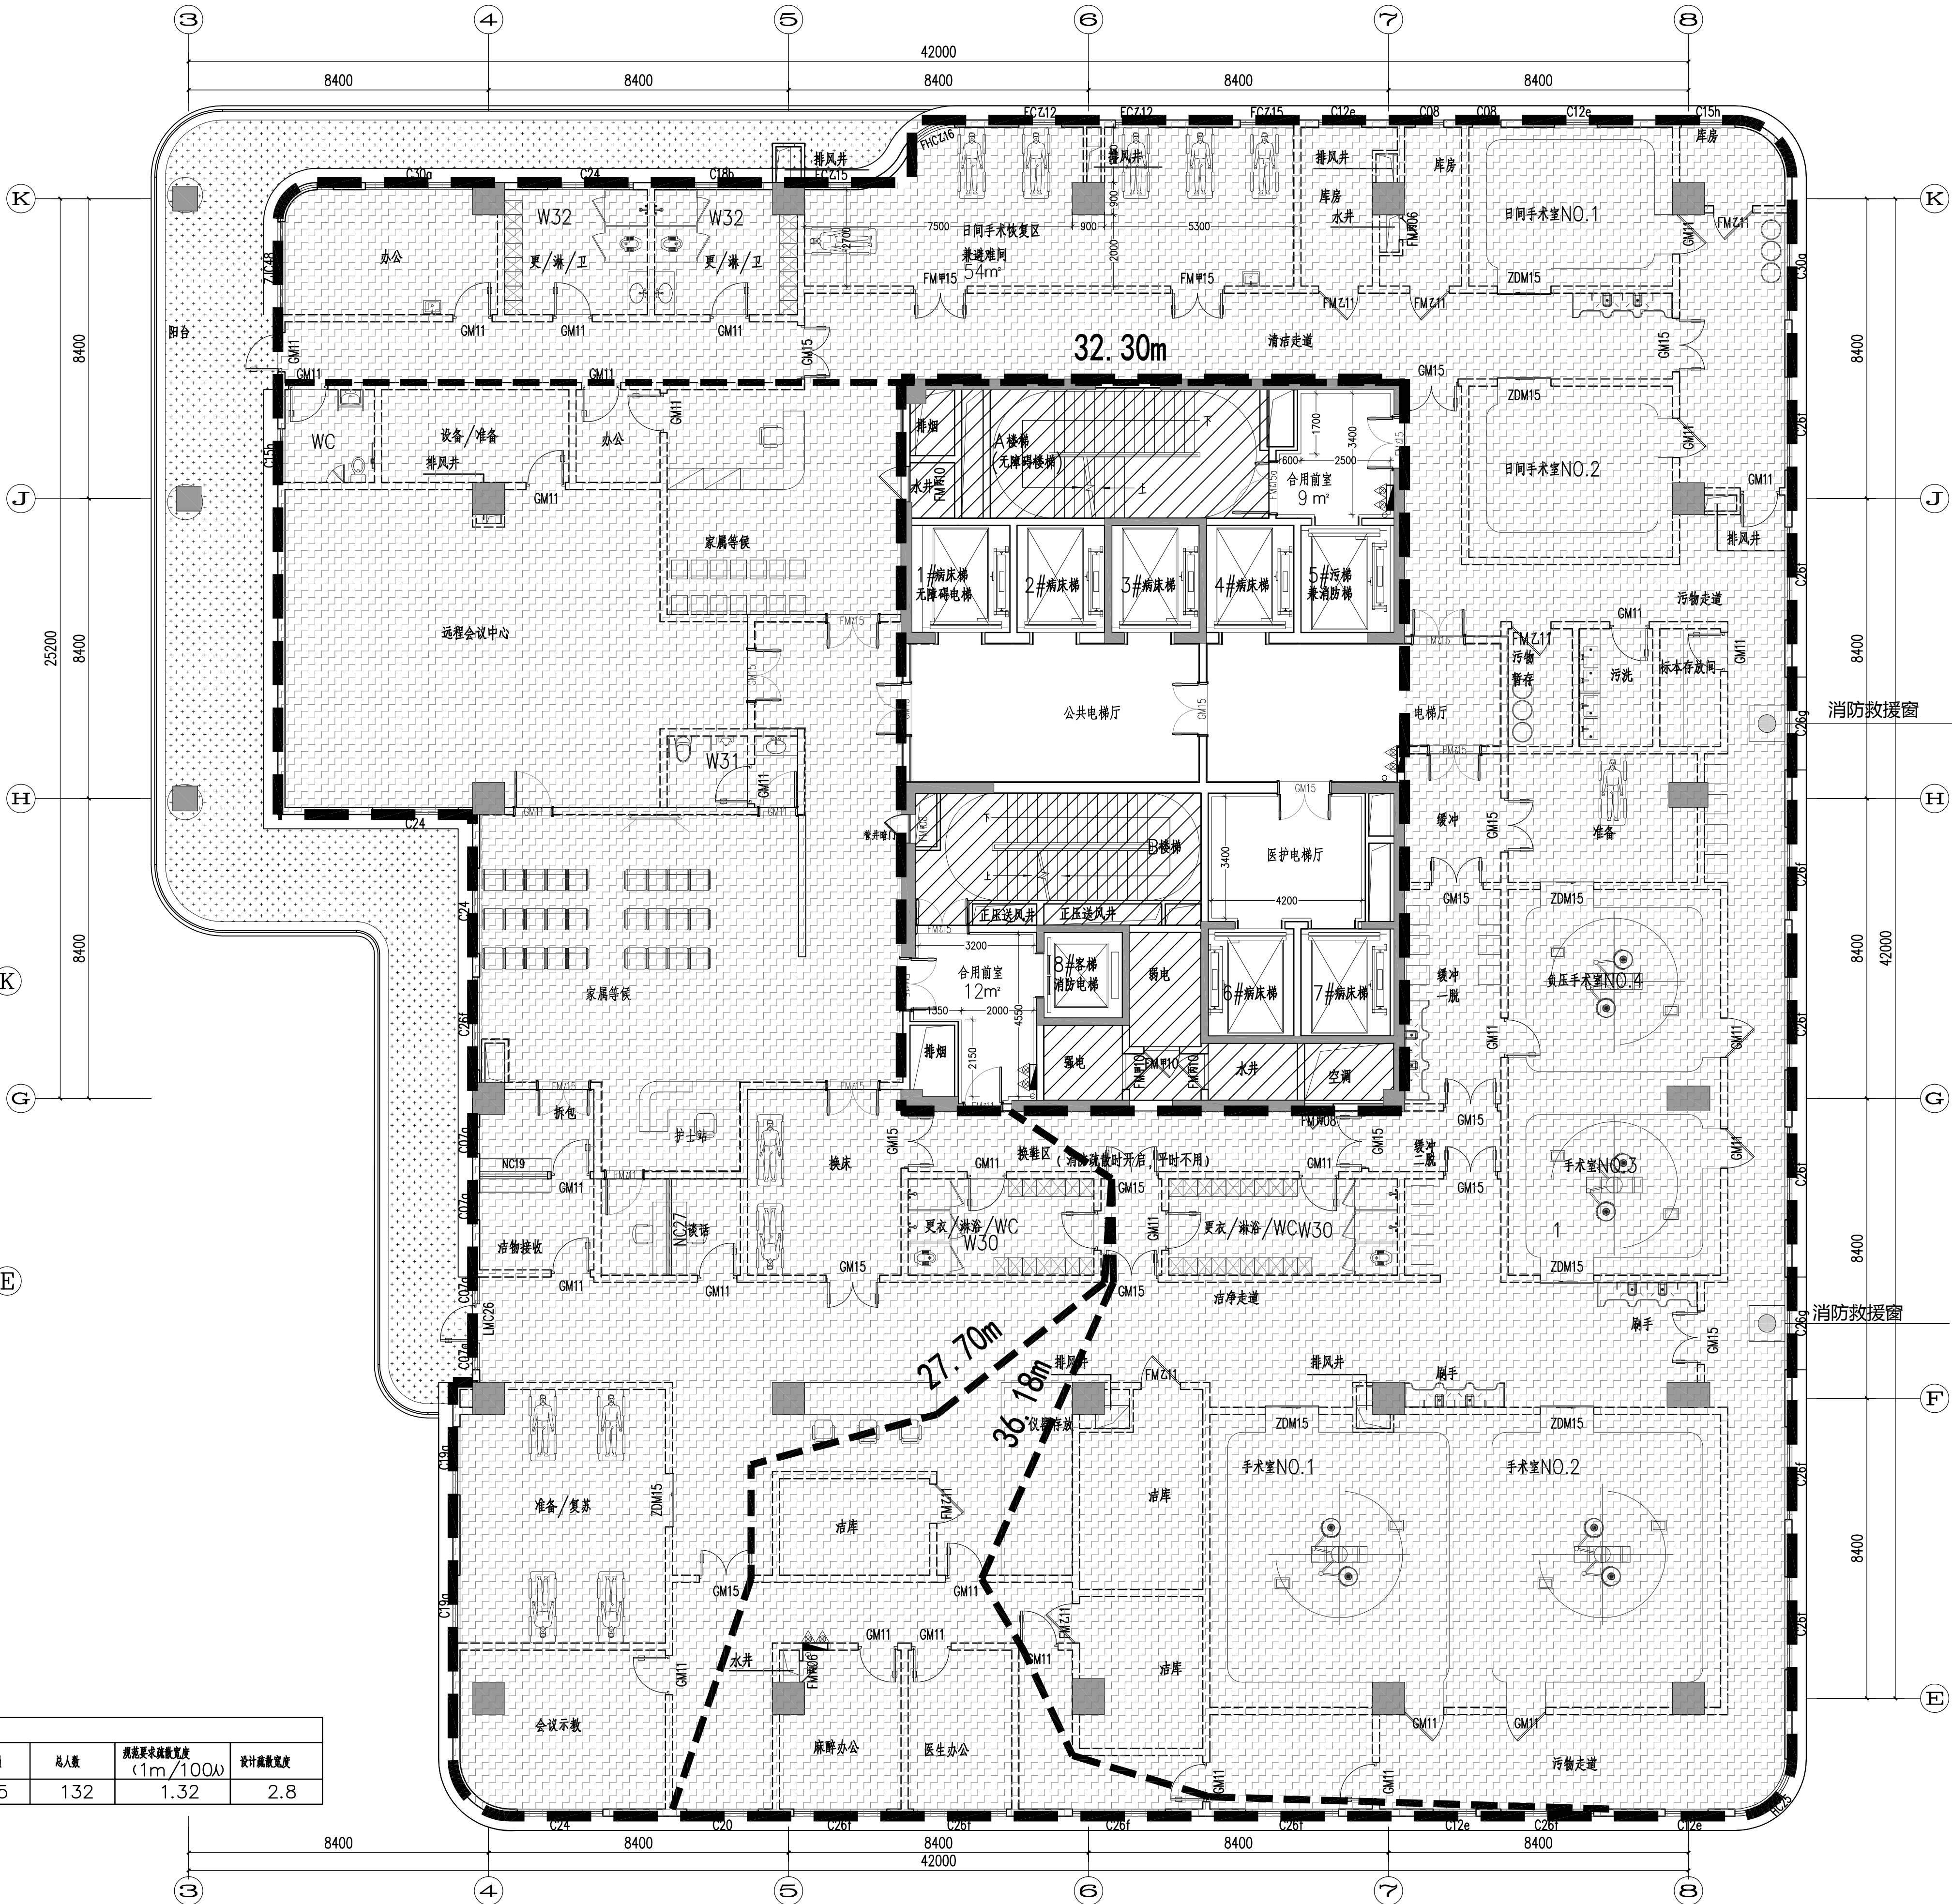

	广东金辉华集团有限公司 建筑行业（建筑工程）甲级: A1404048933 建筑行业（人防工程）甲级: A1404048933	建筑	给排水	序号	建设单位	审定	廖明亮	校对	关 蕾	审核	周康成	图纸名称	七层平面布置图		
		结构	强 电	日期	江门市妇幼保健院	审核	卢培秋	设计	周康成	项目负责人	周康成	设计阶段	竣工图	专业	装 修
		暖通	弱 电	修改	江门市妇幼保健院儿童健康大楼项目	绘图	朱国炜	绘图	朱国炜	专业负责人	李 斌	日期	2025.08	图号	7PL-01
		动力		原因	工程编号 JHHSJ-YS21-02	专业负责人	李 斌								

本图版权属广东金辉华集团有限公司所有，除本工程外对图的任何其它用途和复制，必须获得广东金辉华集团有限公司的书面许可。本图需加盖本公司出图签章，否则一律无效。

注明：平面布局、门窗等按原建筑平面不变，具体以原建筑平面为准。


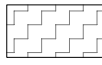


虚线墙体暂不砌筑。




防火分区设计疏散数据表

实际疏散宽度 (米)	2.95
规范最小疏散宽度 (米)	单面布房: 1.4 双面布房: 1.5
实际最小疏散宽度 (米)	单面布房: 1.6 双面布房: 1.7
规范最小疏散楼梯 (米)	1.3
实际最小疏散楼梯 (米)	1.3
规范安全出口 (米)	1.0
实际人员最大疏散距离 (米)	33.2
规范人员最大疏散距离 (米)	37.5

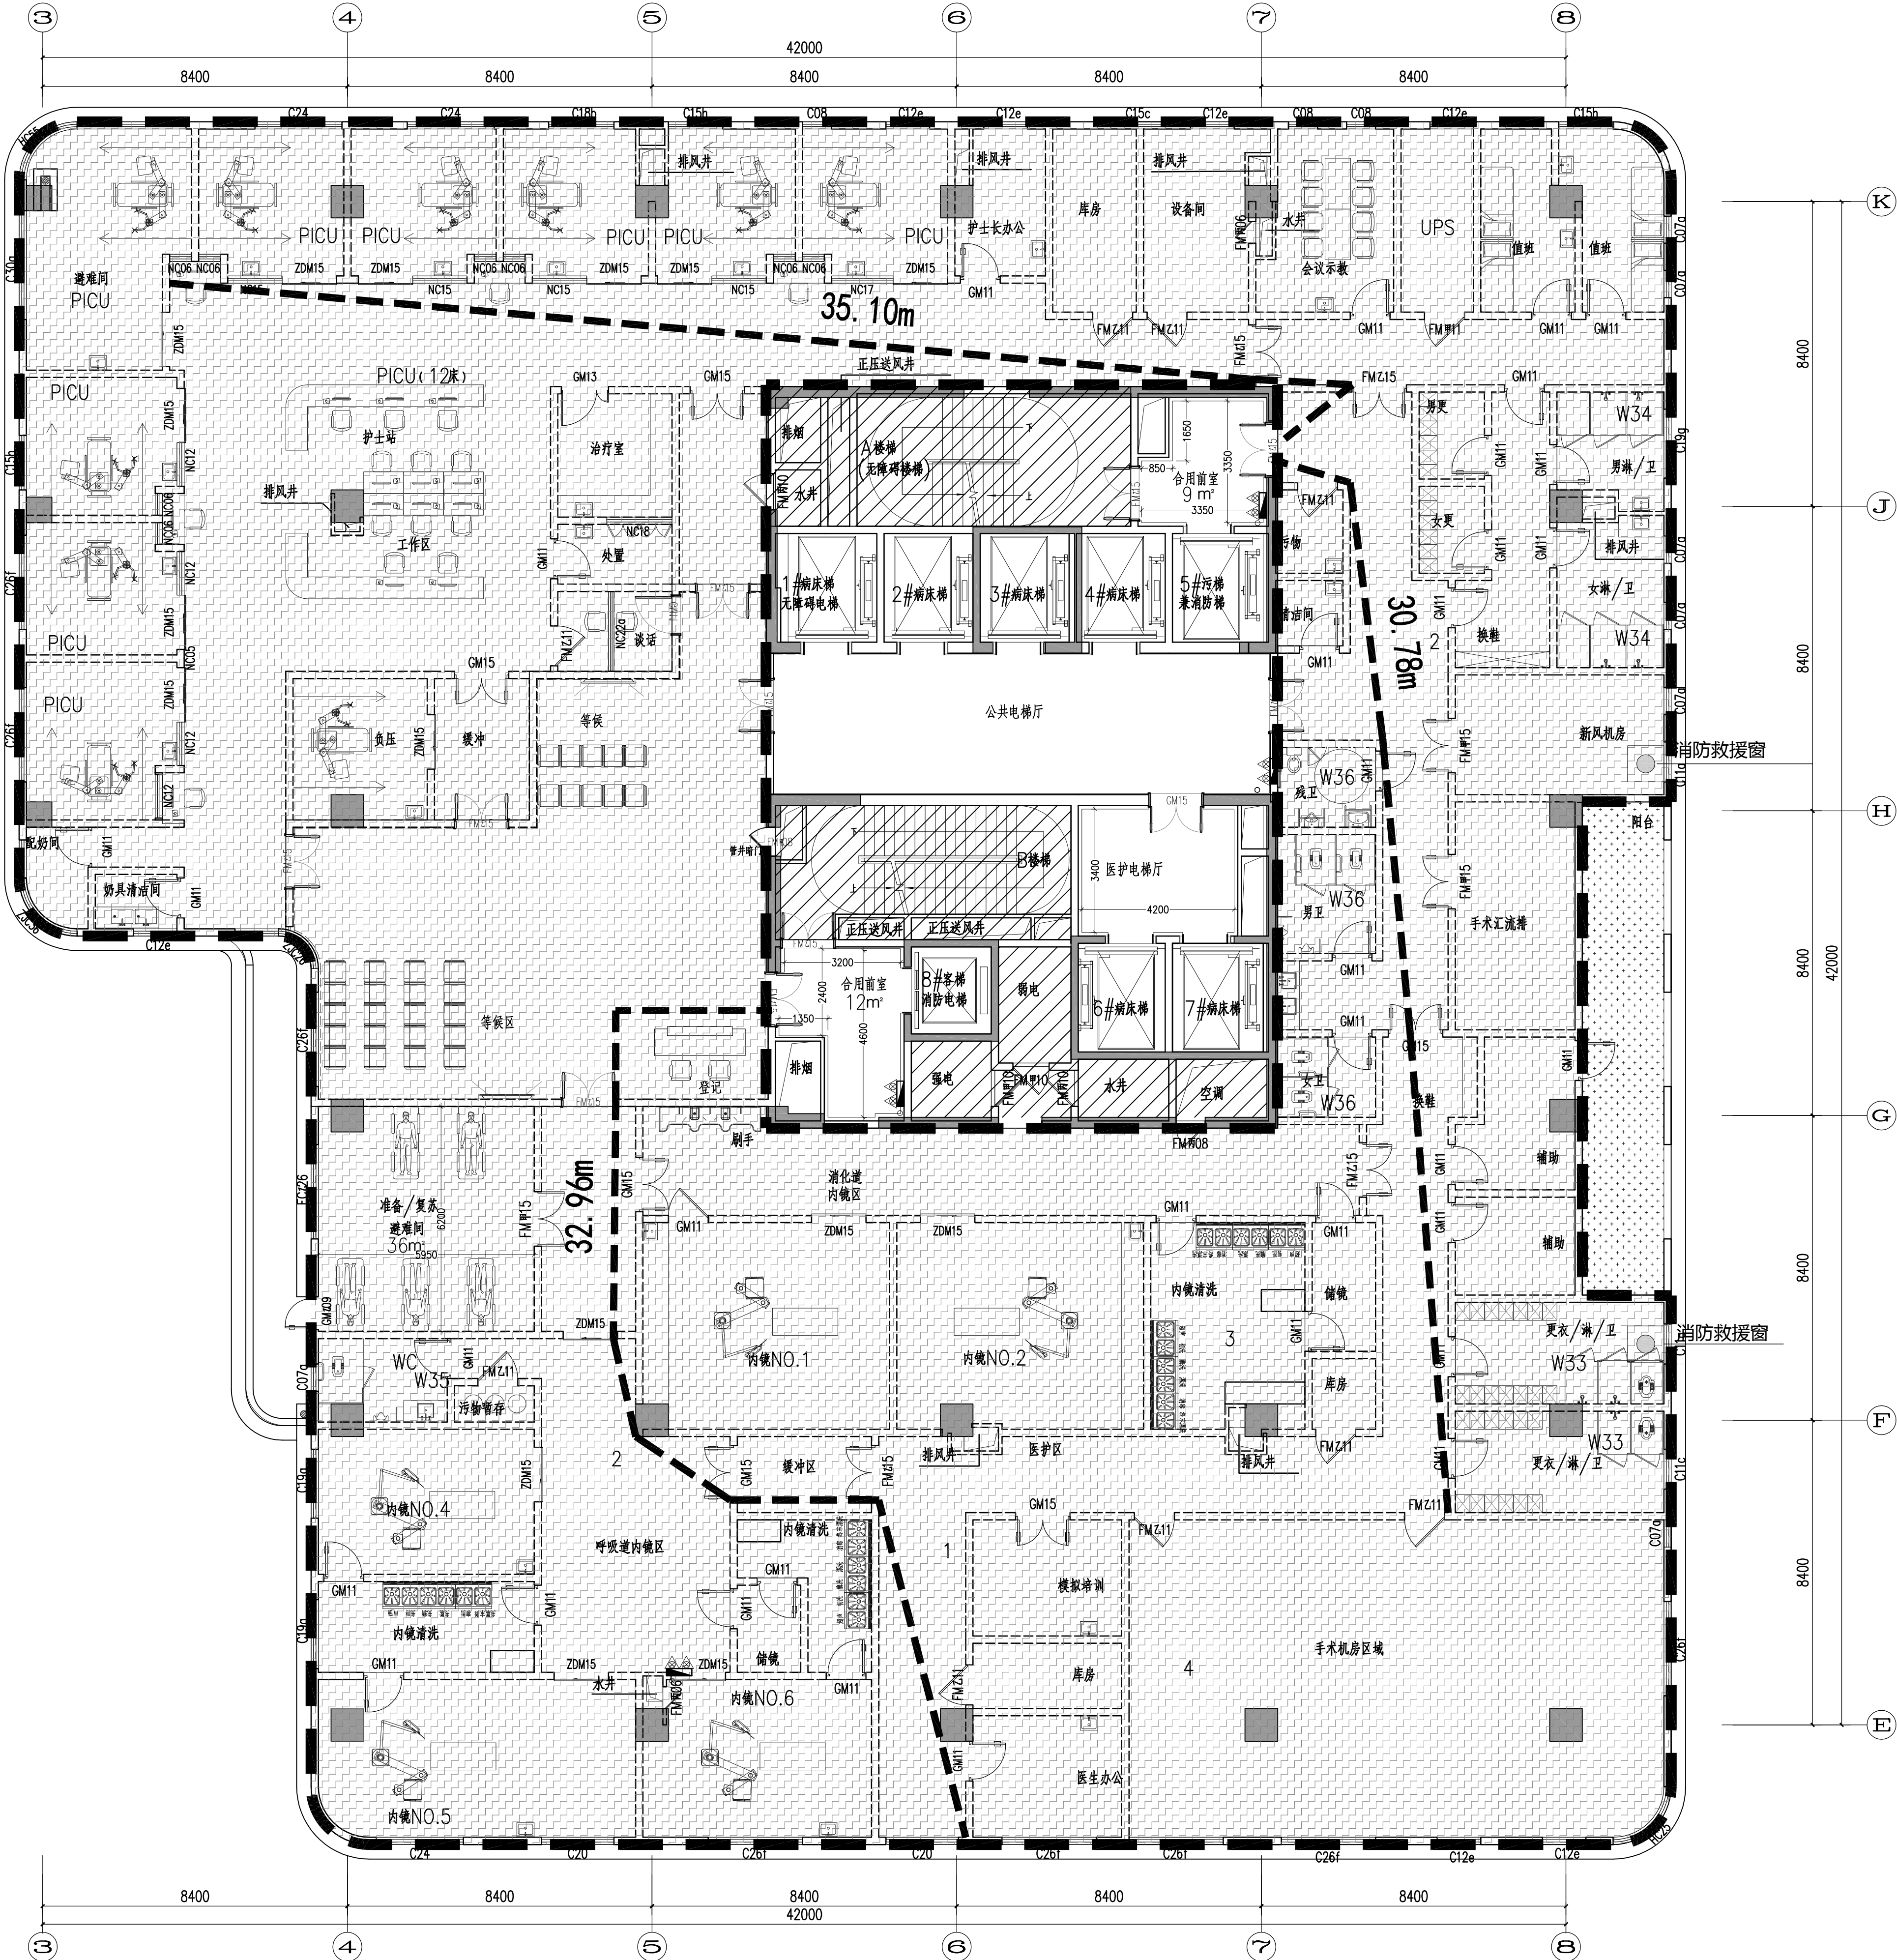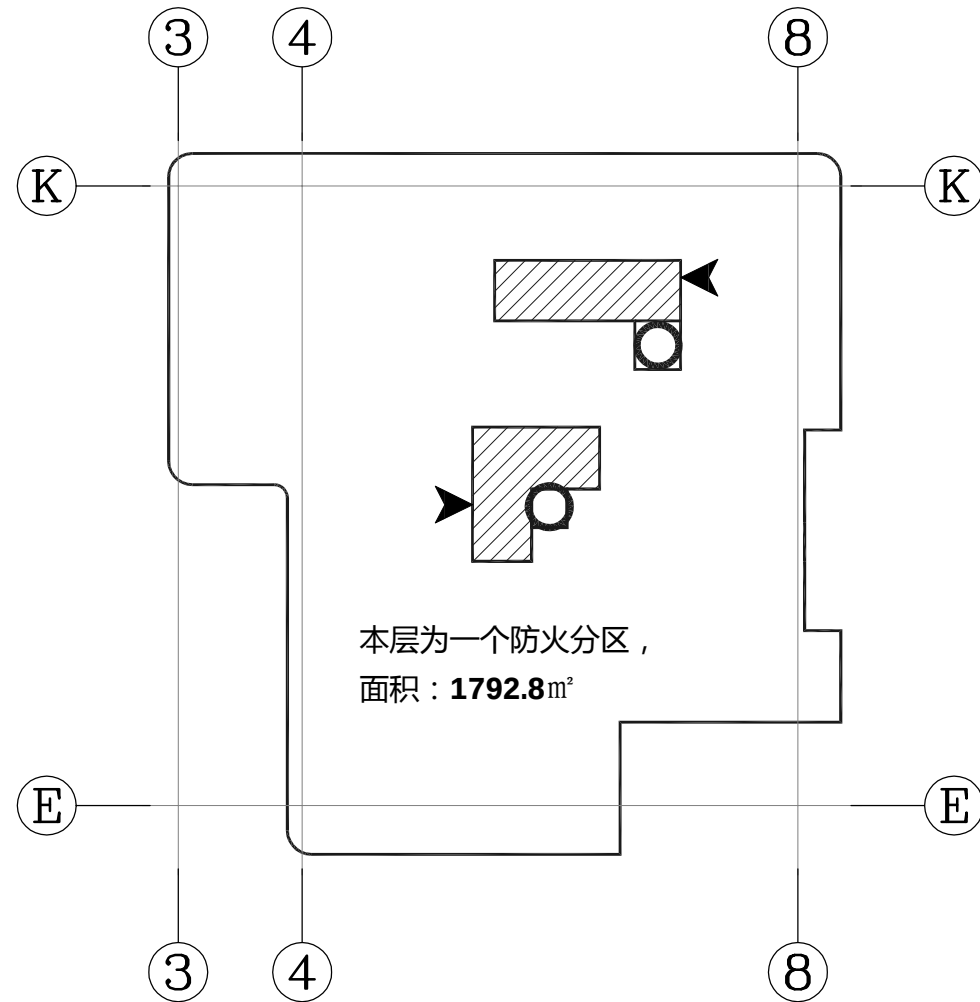

疏散宽度计算表							
层数	床位数 / 固定座位	人数测算 (每床 30)	医护人员	其他人员	总人数	规范要求疏散宽度 (1m/100人)	设计疏散宽度
八	20	60	50	25	135	1.35	2.8

 
	广东金辉华集团有限公司 建筑行业（建筑工程）甲级：A144048933 建筑行业（人防工程）甲级：A144048933		会 签 栏	建 筑	给排水	序 号				建设单位	江门市妇幼保健院	审 定	廖明亮		校 对	关 蕾		图纸名称			
				结 构	强 电	日 期				工程名称	江门市妇幼保健院儿童健康大楼项目	审 核	卢培秋		设 计	周康成		八层平面布置图			
				暖 通	弱 电	修 改 原 因				项目名称	江门市妇幼保健院儿童健康大楼项目	项目负责人	卢培秋		绘 图	朱国炜					
				动 力						工程编号	JHHSJ-YS21-02	专业负责人	李 斌						设计阶段	竣工图	专 业
																		日 期	2025.08	图 号	8PL-01

本图版权归广东金辉华集团有限公司所有，除本工程外对本图的任何其它用途和复制，必须获得广东金辉华集团有限公司的书面许可。本图需加盖本公司出图签章，否则一律无效。

注：1.平面布局、门窗等按原建筑平面不变，具体以原建筑平面为准
2.该项目所用到地漏均为成品304不锈钢地漏



防火分区设计疏散数据表	
实际疏散宽度 (米)	2.95
规范最小疏散宽度 (米)	单面布房: 1.4 双面布房: 1.5
实际最小疏散宽度 (米)	单面布房: 1.6 双面布房: 1.7
规范最小疏散楼梯 (米)	1.3
实际最小疏散楼梯 (米)	1.3
规范安全出口 (米)	1.0
实际人员最大疏散距离 (米)	33.2
规范人员最大疏散距离 (米)	37.5

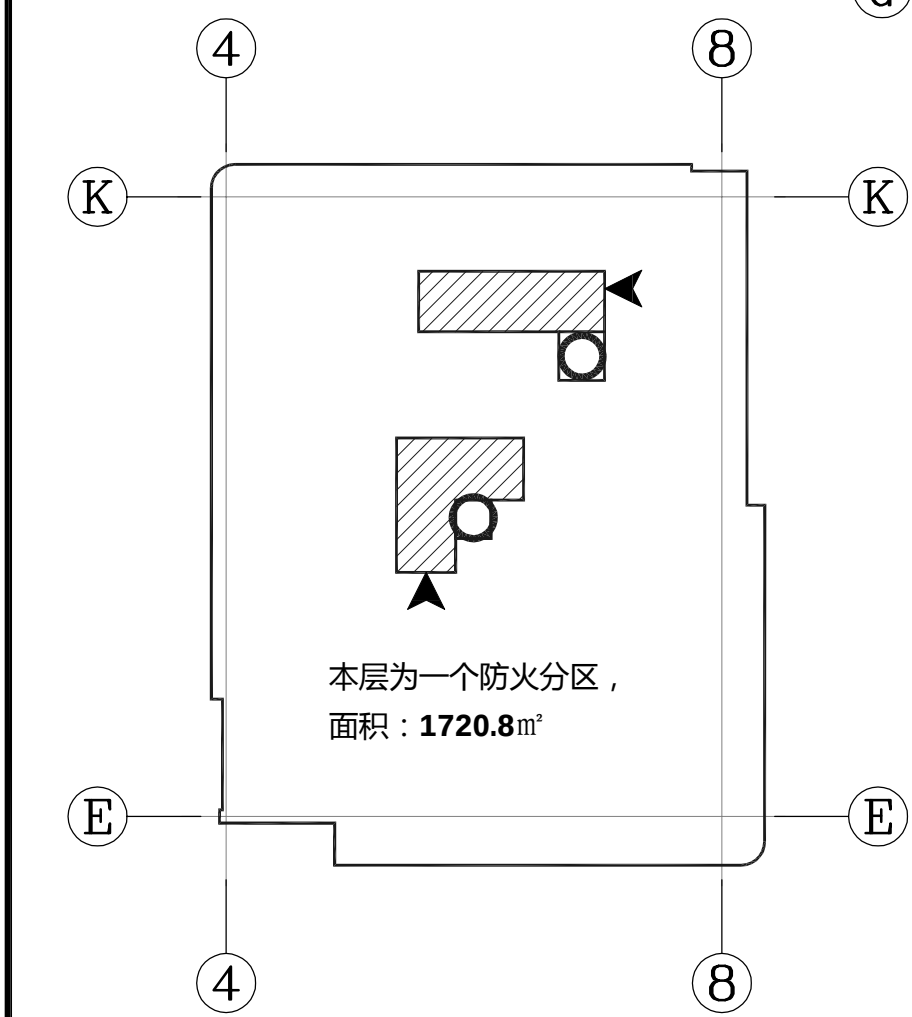

九层防火分区示意图

消防电梯 楼梯间 疏散口

疏散宽度计算表							
层数	床位数 / 固定座位	人数测算 (每床 30)	医护人员	其他人员	总人数	规范要求疏散宽度 (1m/100)	设计疏散宽度
九~十五	44	132	50	25	207	2.07	2.8


成品洗手盆柜(宽度为600MM, 诊室不需要镜子)

1.所有污洗/污洗间/清洁洗污的拖把池均为定制1MM厚304不锈钢材质, 尺寸以平面布置图为准;
所有污洗/污洗间/清洁洗污的洗手台、吊柜做法参照变更单三附图一/一层清洁污洗立面图, 尺寸以平面布置图为准。

	广东金辉华集团有限公司 建筑行业(建筑工程)甲级:A14048933 建筑行业(人防工程)甲级:A14048933	建筑	给排水	序号	建设单位	审定	廖明亮	校对	关雷	审核	周康成	设计	周康成	图签名称	九层平面布置图		
		结构	强电	日期	工程名称	审核	卢培秋	设计	周康成	项目负责人	卢培秋	绘图	朱国炜	设计阶段	竣工图	专业	装 修
		暖通	弱电	修改原因	项目名称	专业负责人	李斌	绘图	朱国炜	日期	2025.08	图号	9PL-01				
		动力			工程编号												

本图版权属广东金辉华集团有限公司所有, 除本工程外本图的任何其它用途和复制, 必须获得广东金辉华集团有限公司的书面许可。本图需加盖本公司出图签章, 否则一律无效

注：1.平面布局、门窗等按原建筑平面不变，具体以原建筑平面为准
2.该项目所用到地漏均为成品304不锈钢地漏

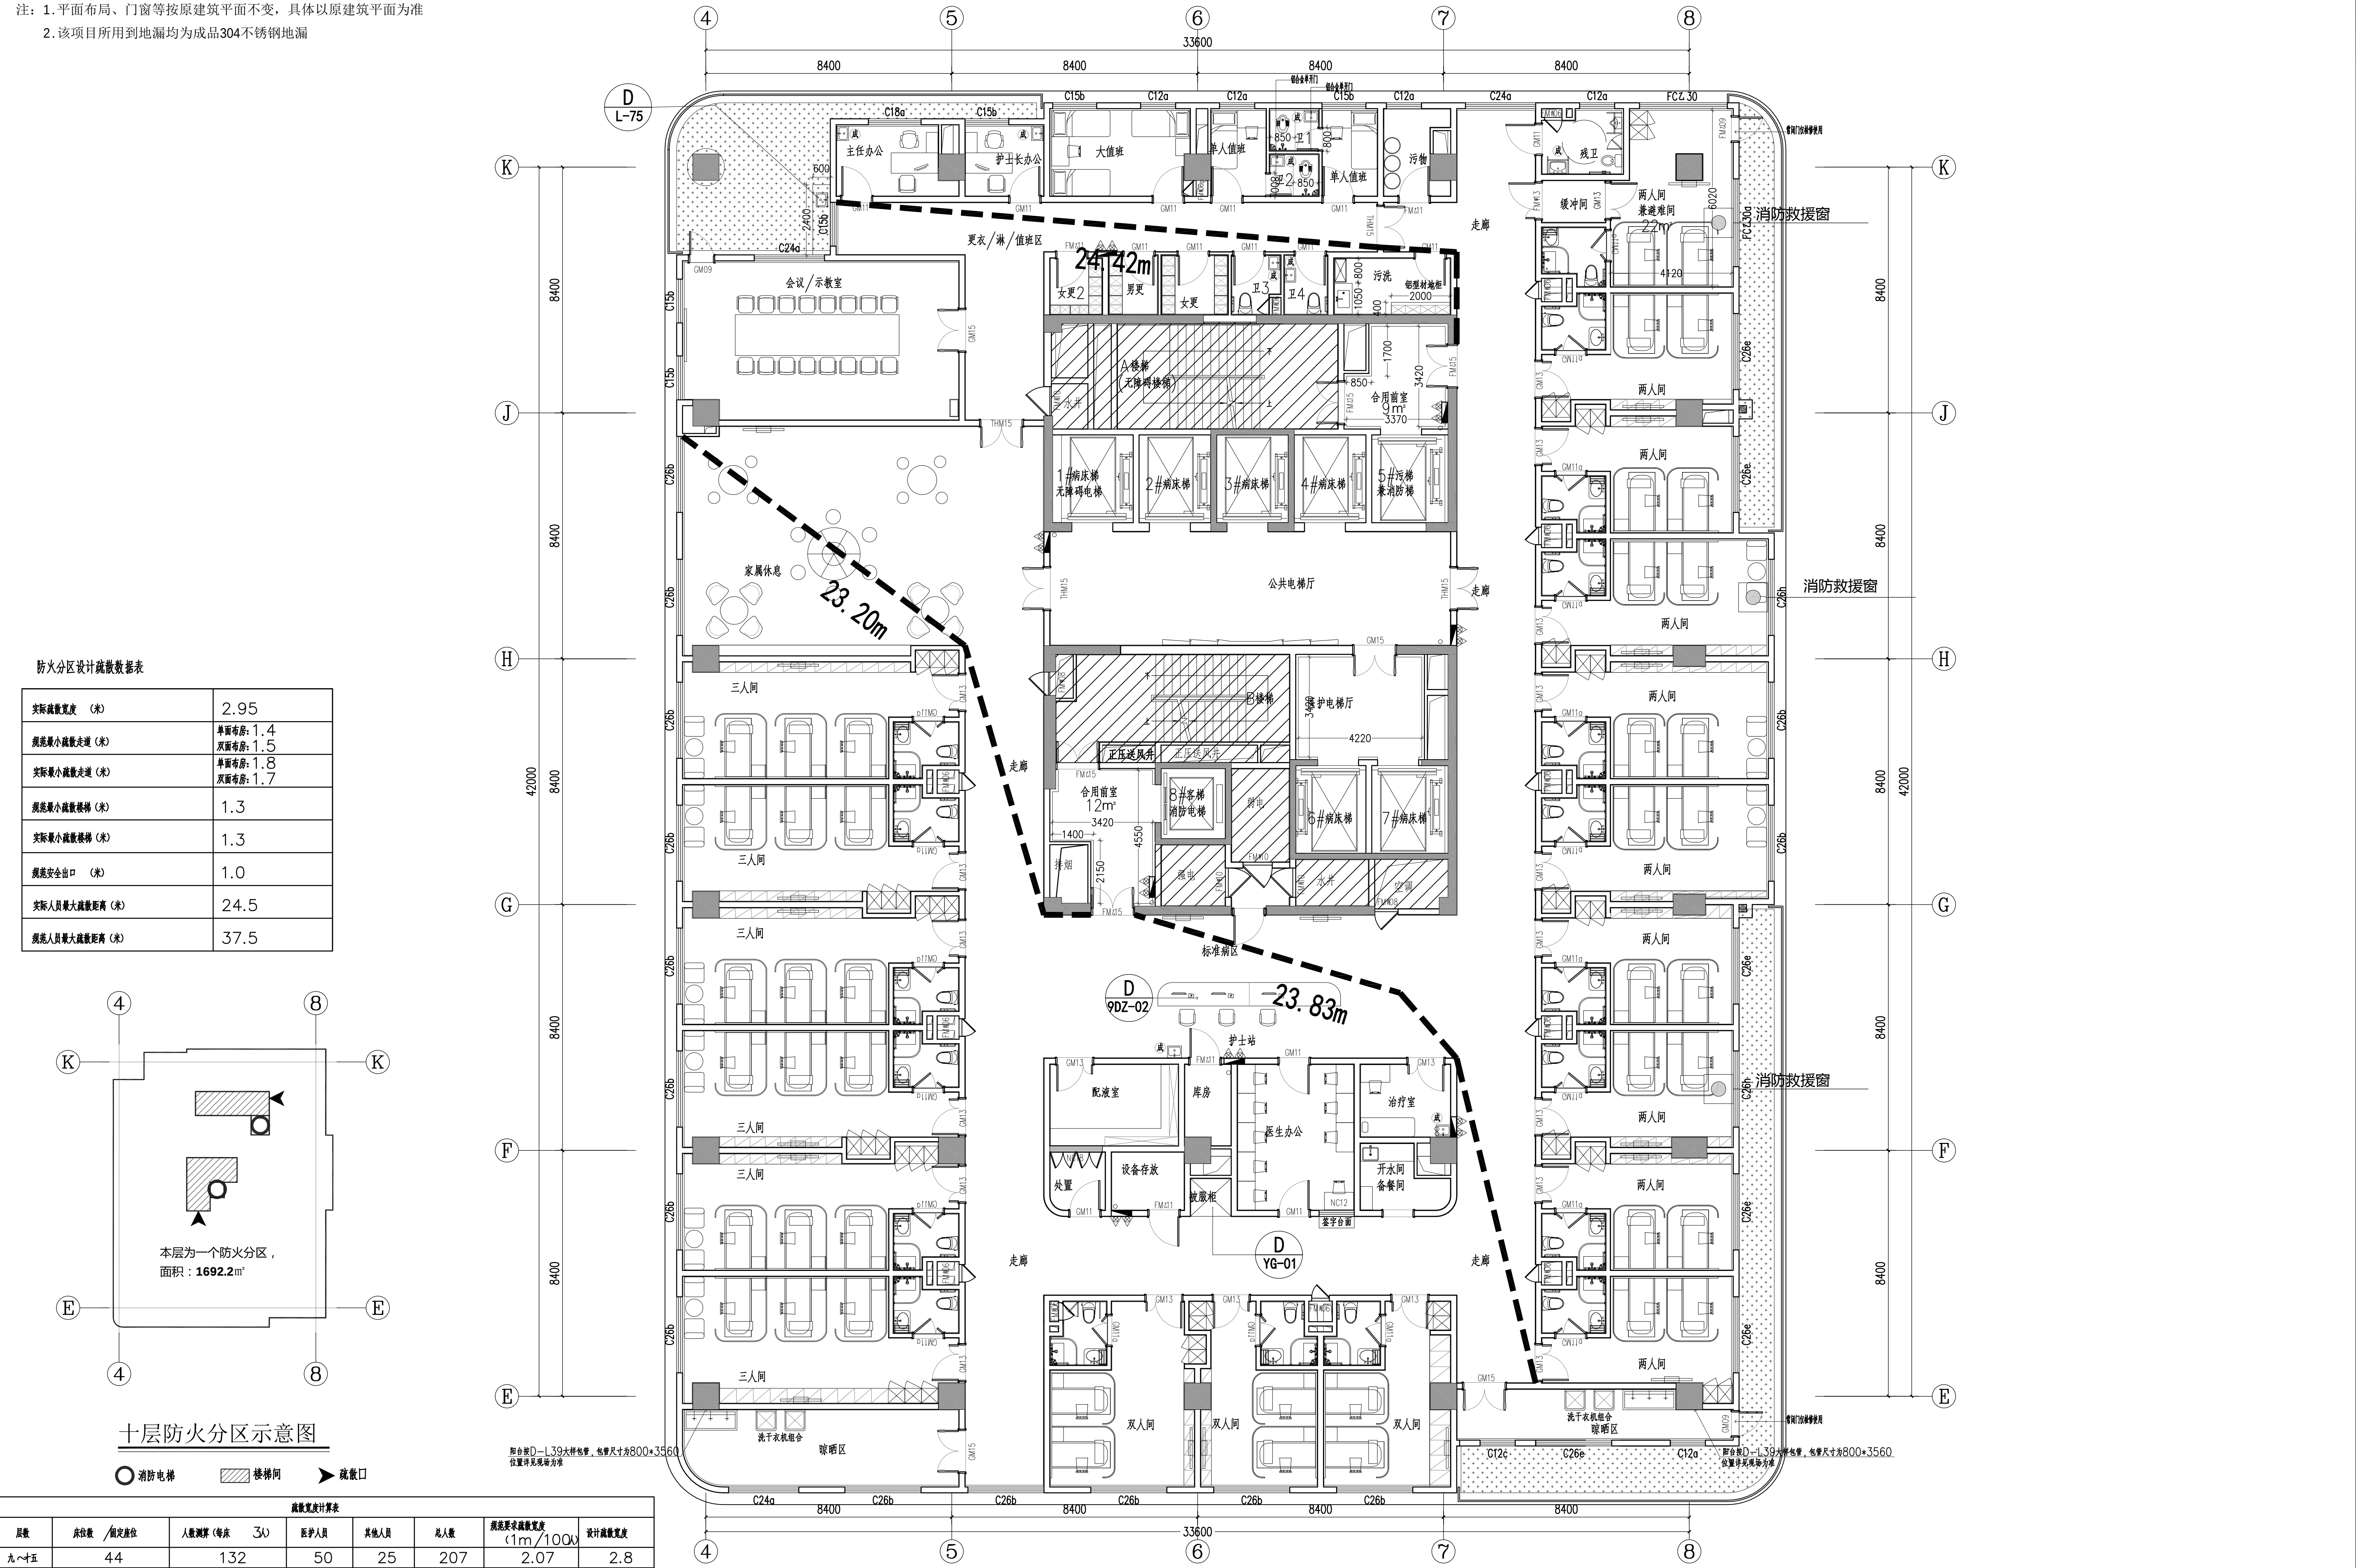

疏散宽度计算表							
层数	床位量 /固定座位	人数测算(每床 3人)	医护人员	其他人员	总人数	规范要求疏散宽度 (1m/100人)	设计疏散宽度
九~十五	44	132	50	25	207	2.07	2.8

成品洗手盆柜(宽度为600MM, 诊室不需要镜子)

1. 所有污染/污洗间/清洁洗污的拖把池均为定制1MM厚304不锈钢材质, 尺寸以平面布置图为准;
所有污染/污洗间/清洁洗污的洗手台、吊柜做法参照变更单三附图一/一层清洁污洗立面图, 尺寸以平面布置图为准。


	广东金辉华集团有限公司 建筑行业(建筑工程)甲级: A140408933 建筑行业(人防工程)甲级: A140408933	建筑	给排水	序号		建设单位	江门市妇幼保健院	审定	廖明亮	校对	关雷	审核	周康成	设计	周康成	绘图	朱国炜	设计阶段	竣工图	专业	装修

本图版权属广东金辉华集团有限公司所有, 除本工程外对本图的任何其它用途和复制, 必须获得广东金辉华集团有限公司的书面许可。本图需加盖本公司出图签章, 否则一律无效

注：1. 平面布局、门窗等按原建筑平面不变，具体以原建筑平面为准
2. 该项目所用到地漏均为成品304不锈钢地漏



防火分区设计疏散数据表	
实际疏散宽度 (米)	2.95
规范最小疏散宽度 (米)	单面布房: 1.4 双面布房: 1.5
实际最小疏散宽度 (米)	单面布房: 1.8 双面布房: 1.7
规范最小疏散楼梯 (米)	1.3
实际最小疏散楼梯 (米)	1.3
规范安全出口 (米)	1.0
实际人员最大疏散距离 (米)	24.5
规范人员最大疏散距离 (米)	37.5

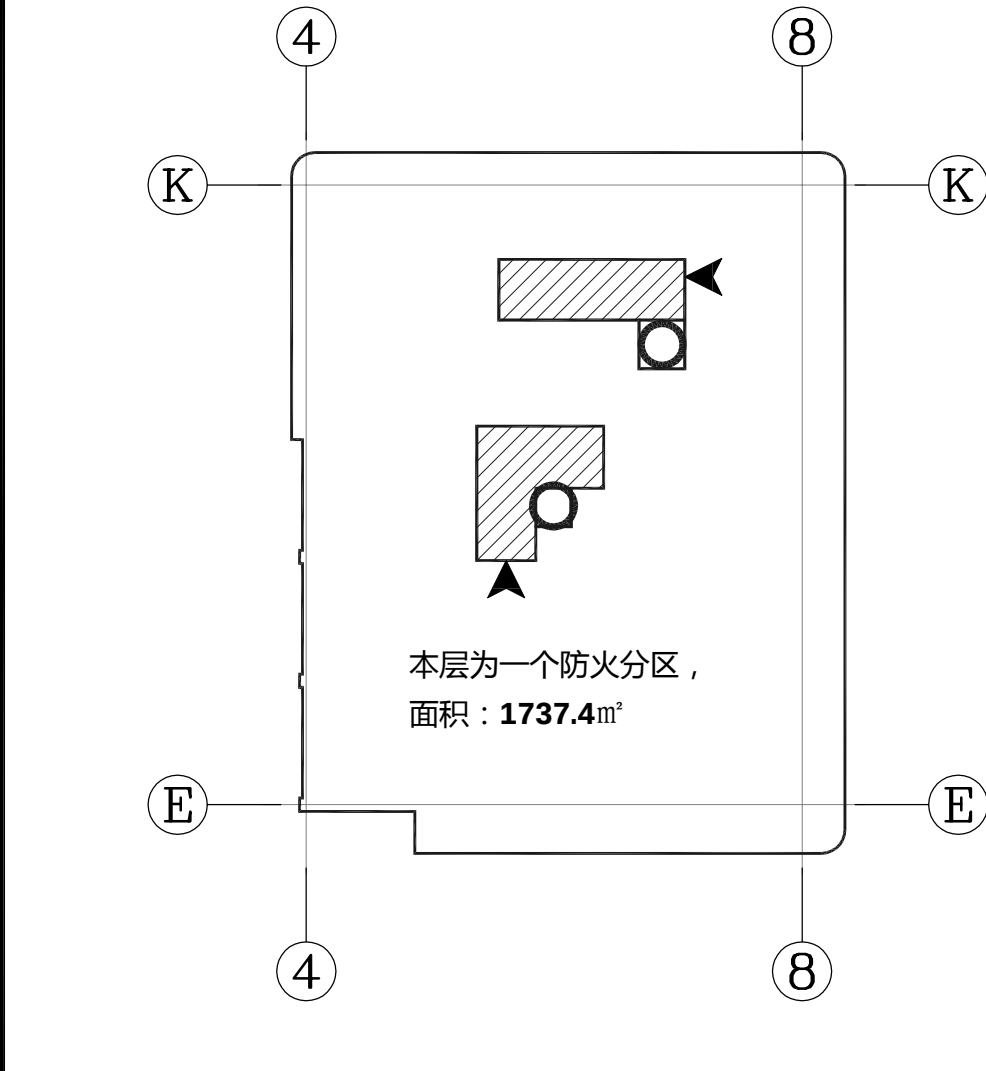

十一层防火分区示意图

○ 消防电梯 ▨ 楼梯间 ➤ 疏散口

疏散宽度计算表							
层数	床位数 / 固定座位	人数测算 (每床)	30	医护人员	其他人员	总人数	规范要求疏散宽度 (1m/100人)
九~十五	44	132	50	25	207	2.07	2.8

成品洗手盆柜(宽度为600MM, 诊室不需要镜子)

1. 所有污洗/污洗间/清洁洗污的拖把池均为定制1MM厚304不锈钢材质，尺寸以平面布置图为准；
所有污洗/污洗间/清洁洗污的洗手台、吊柜做法参照变更单三附图一/一层清洁污洗立面图，尺寸以平面布置图为准。

	广东金辉华集团有限公司 建筑行业（建筑工程）甲级: A144048933 建筑行业（人防工程）甲级: A144048933	建筑	给排水	序号		建设单位	江门市妇幼保健院	审定	廖明亮	校对	关雷	审核	周康成	设计	周康成	图名	十一层平面布置图		
		结构	强电	日期		工程名称	江门市妇幼保健院儿童健康大楼项目	审核	卢培秋	设计	周康成	审核	周康成	绘图	周康成	设计阶段	竣工图	专业	装修
		暖通	弱电	修改原因		项目名称	江门市妇幼保健院儿童健康大楼项目	绘图	卢培秋	绘图	周康成	审核	周康成	审核	周康成	日期	2025.08	图号	11PL-01
		动力				工程编号	JHHSJ-YS21-02	专业负责人	李斌										

本图版权归广东金辉华集团有限公司所有，除本工程外对本图的任何其它用途和复制，必须获得广东金辉华集团有限公司的书面许可。本图需加盖本公司出图签章，否则一律无效。

注：1.平面布局、门窗等按原建筑平面不变，具体以原建筑平面为准
2.该项目所用落地漏均为成品304不锈钢地漏



防火分区设计疏散数统计表

实际疏散宽度 (米)	2.95
规范最小疏散走道 (米)	单面布房: 1.4 双面布房: 1.5
实际最小疏散走道 (米)	单面布房: 1.8 双面布房: 1.7
规范最小疏散楼梯 (米)	1.3
实际最小疏散楼梯 (米)	1.3
规范安全出口 (米)	1.0
实际人员最大疏散距离 (米)	24.5
规范人员最大疏散距离 (米)	37.5

十二层防火分区示意图

○ 消防电梯 ▨ 楼梯间 ➤ 疏散口

疏散宽度计算表							
层数	床位数 / 固定座位	人数测算 (每床 3人)	医护人员	其他人员	总人数	规范要求疏散宽度 (1m/100人)	设计疏散宽度
九~十五	44	132	50	25	207	2.07	2.8


成品洗手盆柜(宽度为600MM, 诊室不需要镜子)

1. 所有污染/污洗间/清洁洗污的拖把池均为定制1MM厚304不锈钢材质，尺寸以平面布置图为准；
所有污染/污洗间/清洁洗污的洗手台、吊柜做法参照变更单三附图一/一层清洁污洗立面图，尺寸以平面布置图为准。


	广东金辉华集团有限公司	建筑 结构 暖通 动力	给排水 强电 弱电	序号 日期 修改 原因	建设单位 江门市妇幼保健院 工程名称 江门市妇幼保健院儿童健康大楼项目 项目名称 江门市妇幼保健院儿童健康大楼项目 工程编号 JHHSJ-YS21-02	审定 廖明亮 审核 卢培秋 项目负责人 卢培秋 专业负责人 李斌	校对 关蕾 设计 周康成 绘图 朱国炜 日期 2025.08	审核 周康成 审核 李国炜 图号 12PL-01	图纸名称 十二层平面布置图

本图版权属广东金辉华集团有限公司所有，除本工程外对本图的任何其它用途和复制，必须获得广东金辉华集团有限公司的书面许可。本图需加盖本公司出图签章，否则一律无效

注：1.平面布局、门窗等按原建筑平面不变，具体以原建筑平面为准
2.该项目所用到地漏均为成品304不锈钢地漏

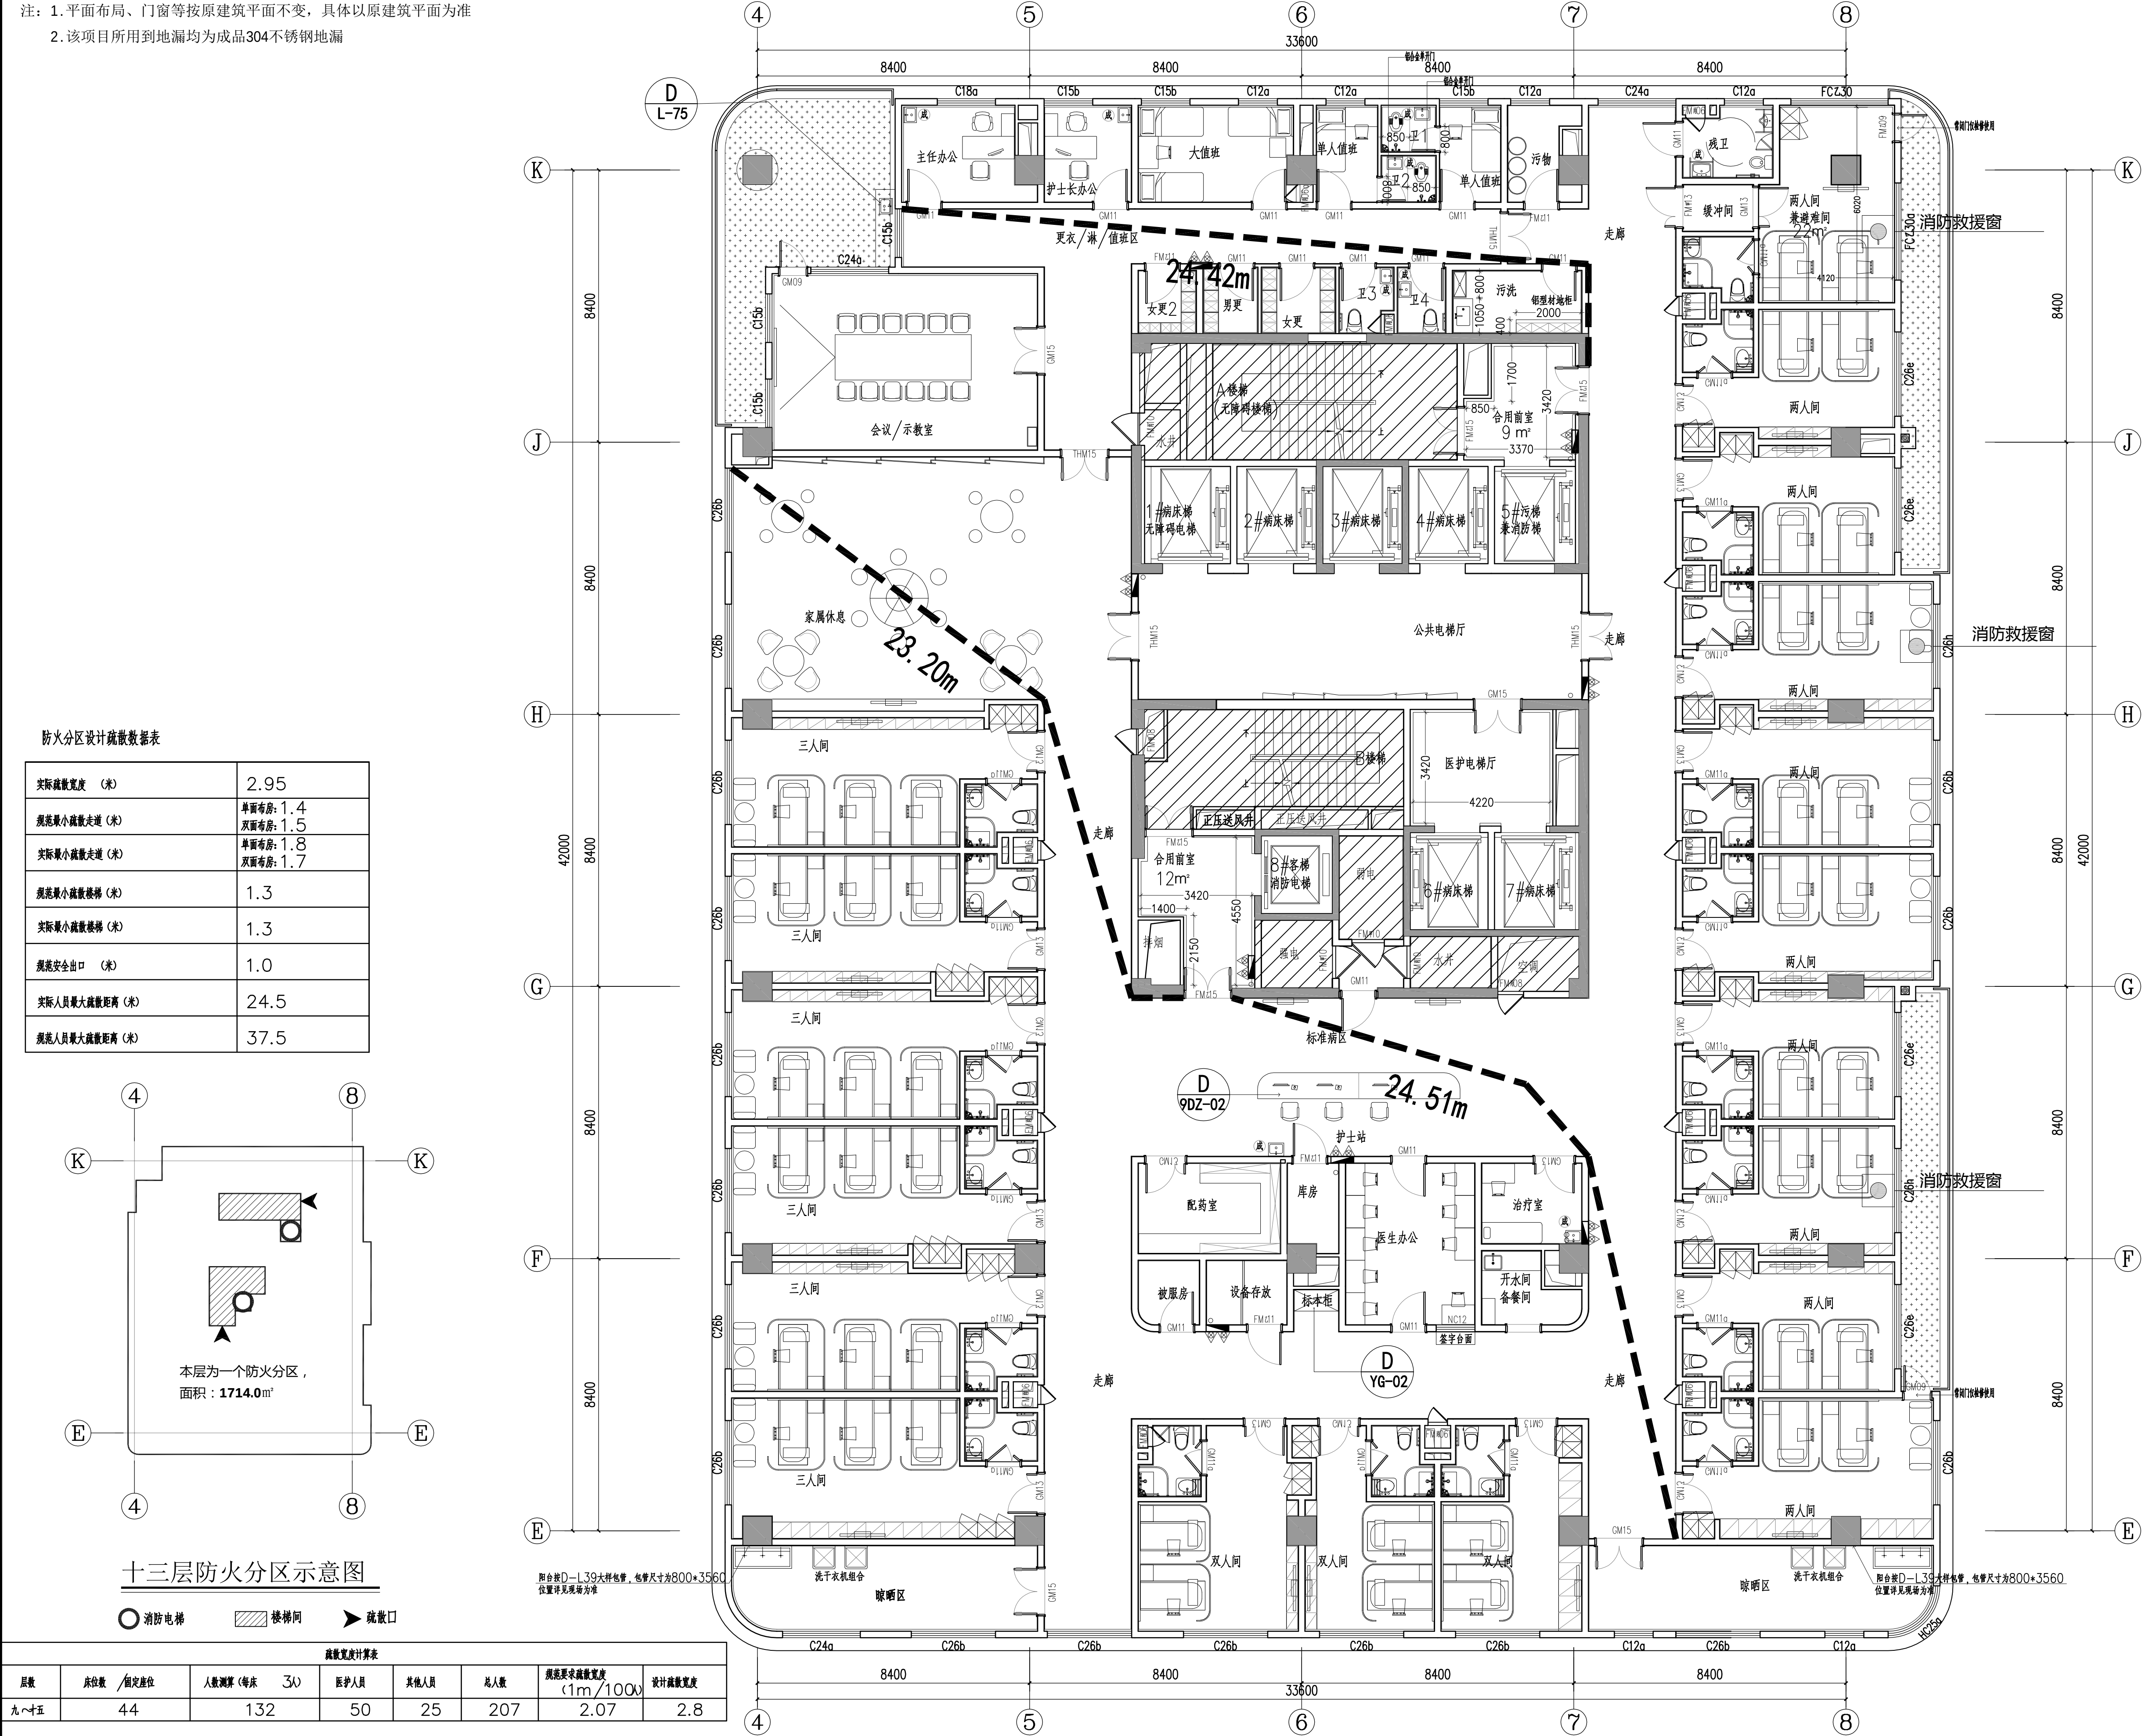

防火分区设计疏散数据表	
实际疏散宽度 (米)	2.95
规范最小疏散宽度 (米)	单面布房: 1.4 双面布房: 1.5
实际最小疏散宽度 (米)	单面布房: 1.8 双面布房: 1.7
规范最小疏散楼梯 (米)	1.3
实际最小疏散楼梯 (米)	1.3
规范安全出口 (米)	1.0
实际人员最大疏散距离 (米)	24.5
规范人员最大疏散距离 (米)	37.5

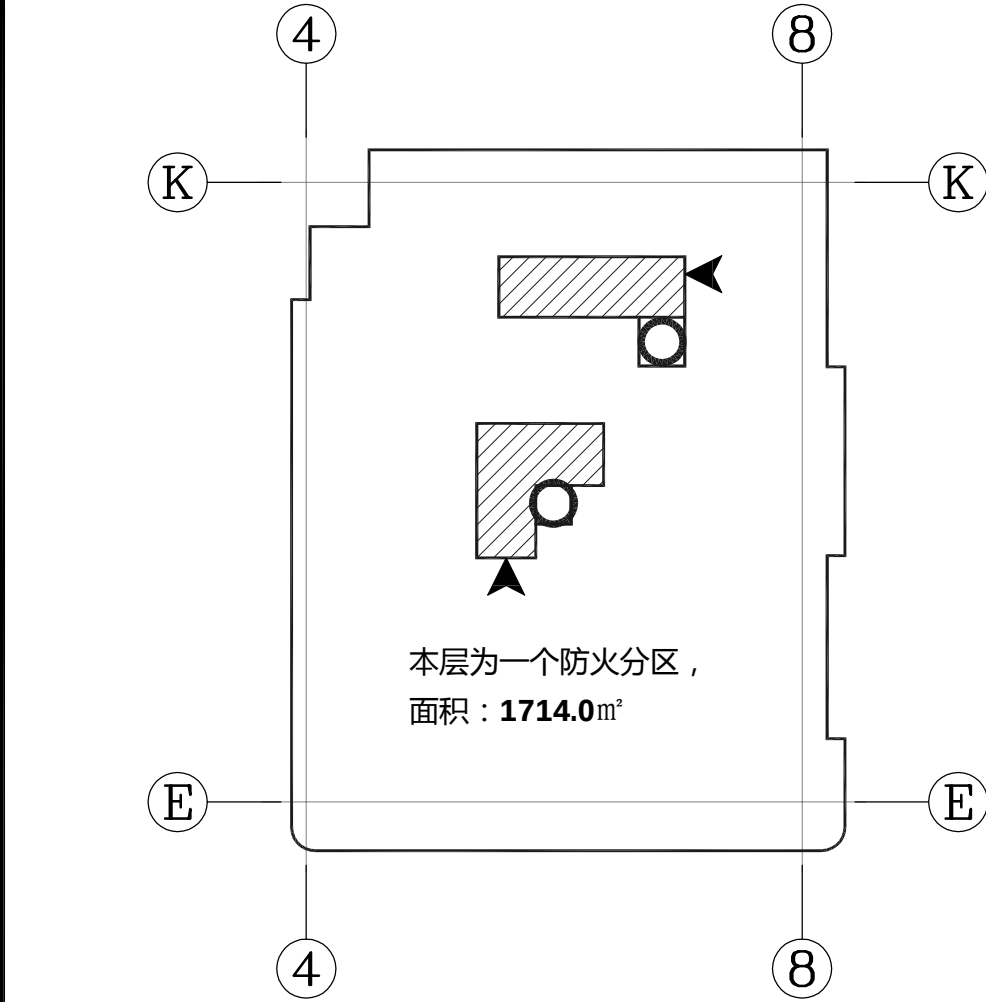

十三层防火分区示意图

疏散宽度计算表							规范要求疏散宽度 (1m/100人)	设计疏散宽度
层数	床位 /固定座位	人数测算(每床 3人)	医护人员	其他人员	总人数			
九~十五	44	132	50	25	207		2.07	2.8


成品洗手盆柜(宽度为600MM, 诊室不需要镜子)

1.所有污洗/污洗间/清洁洗污的拖把池均为定制1MM厚304不锈钢材质, 尺寸以平面布置图为准;
所有污洗/污洗间/清洁洗污的洗手台、吊柜做法参照变更单三附图一/一层清洁洗污立面图, 尺寸以平面布置图为准。


	广东金辉华集团有限公司 建筑行业(建筑工程)甲级: A14048933 建筑行业(人防工程)甲级: A14048933	建筑	给排水	序号		建设单位	江门市妇幼保健院	审定	廖明亮	校对	关雷	审核	周康成	设计	周康成	项目负责	卢培秋	绘图	朱国炜	日期	2025.08	图号	13PL-01

本图版权归广东金辉华集团有限公司所有, 除本工程外对本图的任何其它用途和复制, 必须获得广东金辉华集团有限公司的书面许可。本图需加盖本公司出图签章, 否则一律无效

注：1.平面布局、门窗等按原建筑平面不变，具体以原建筑平面为准
2.该项目所用到地漏均为成品304不锈钢地漏

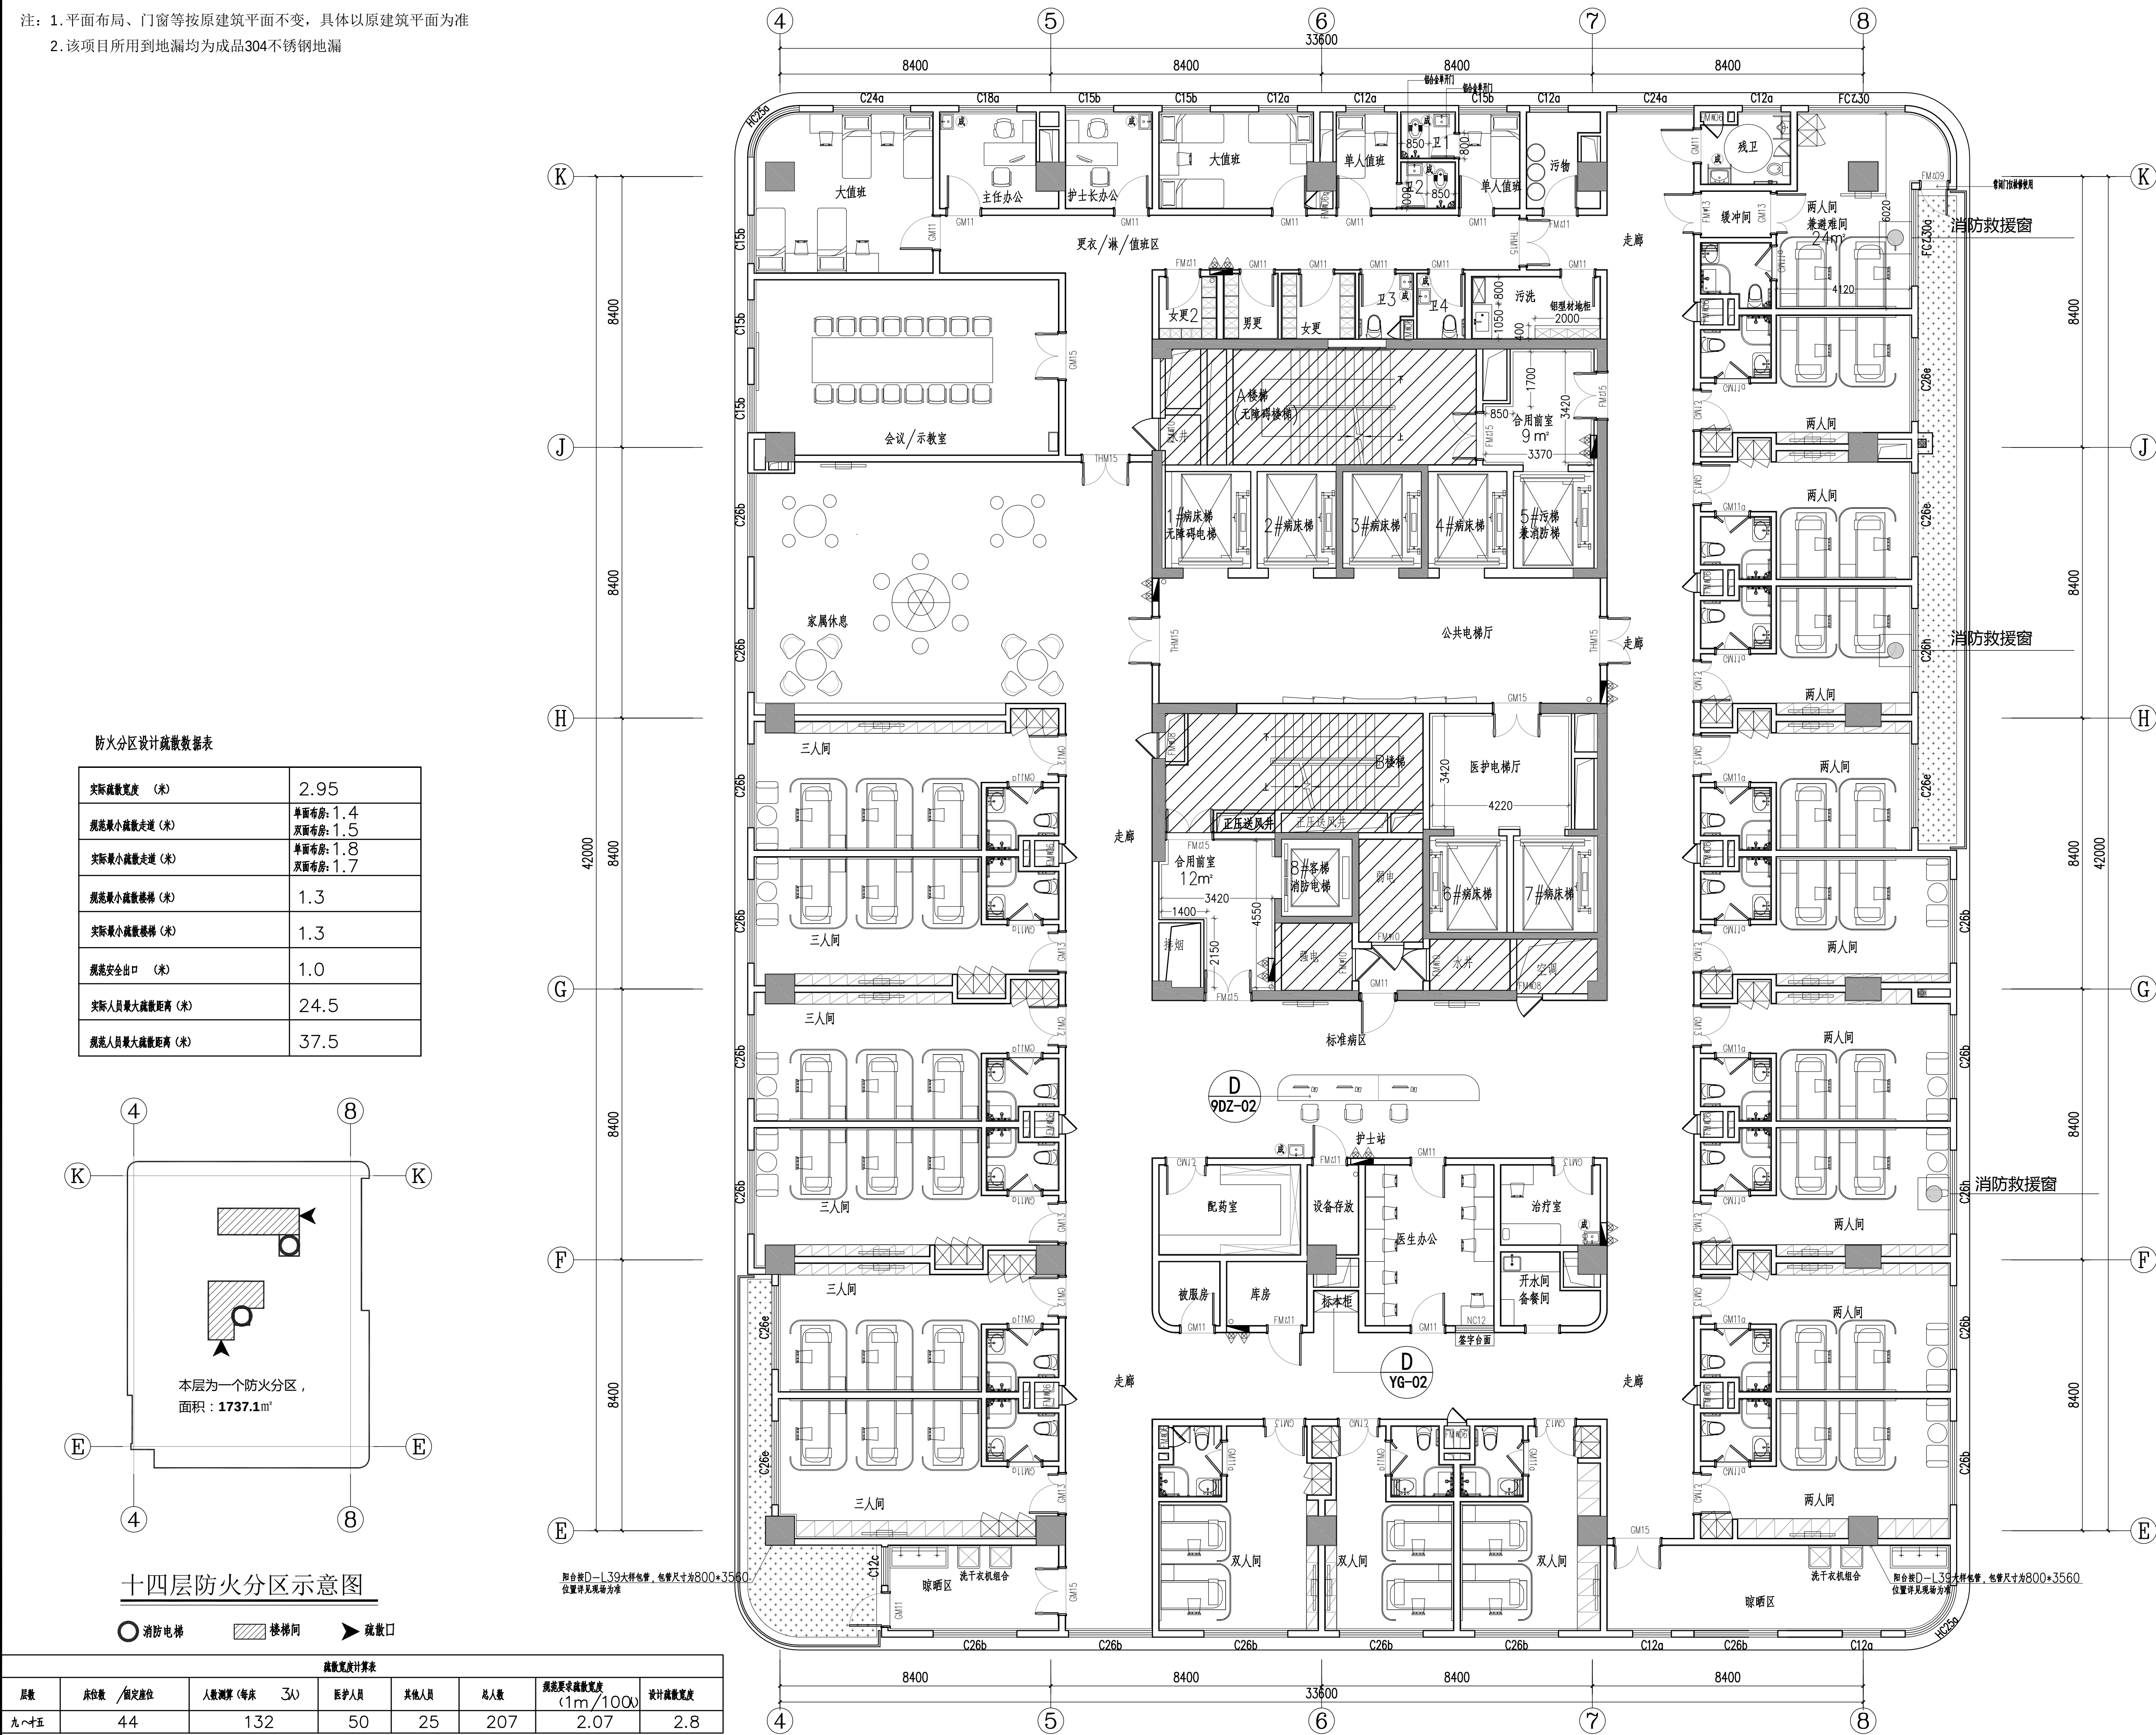


注：1.平面布局、门窗等按原建筑平面不变，具体以原建筑平面为准
2.该项目所用到地漏均为成品304不锈钢地漏

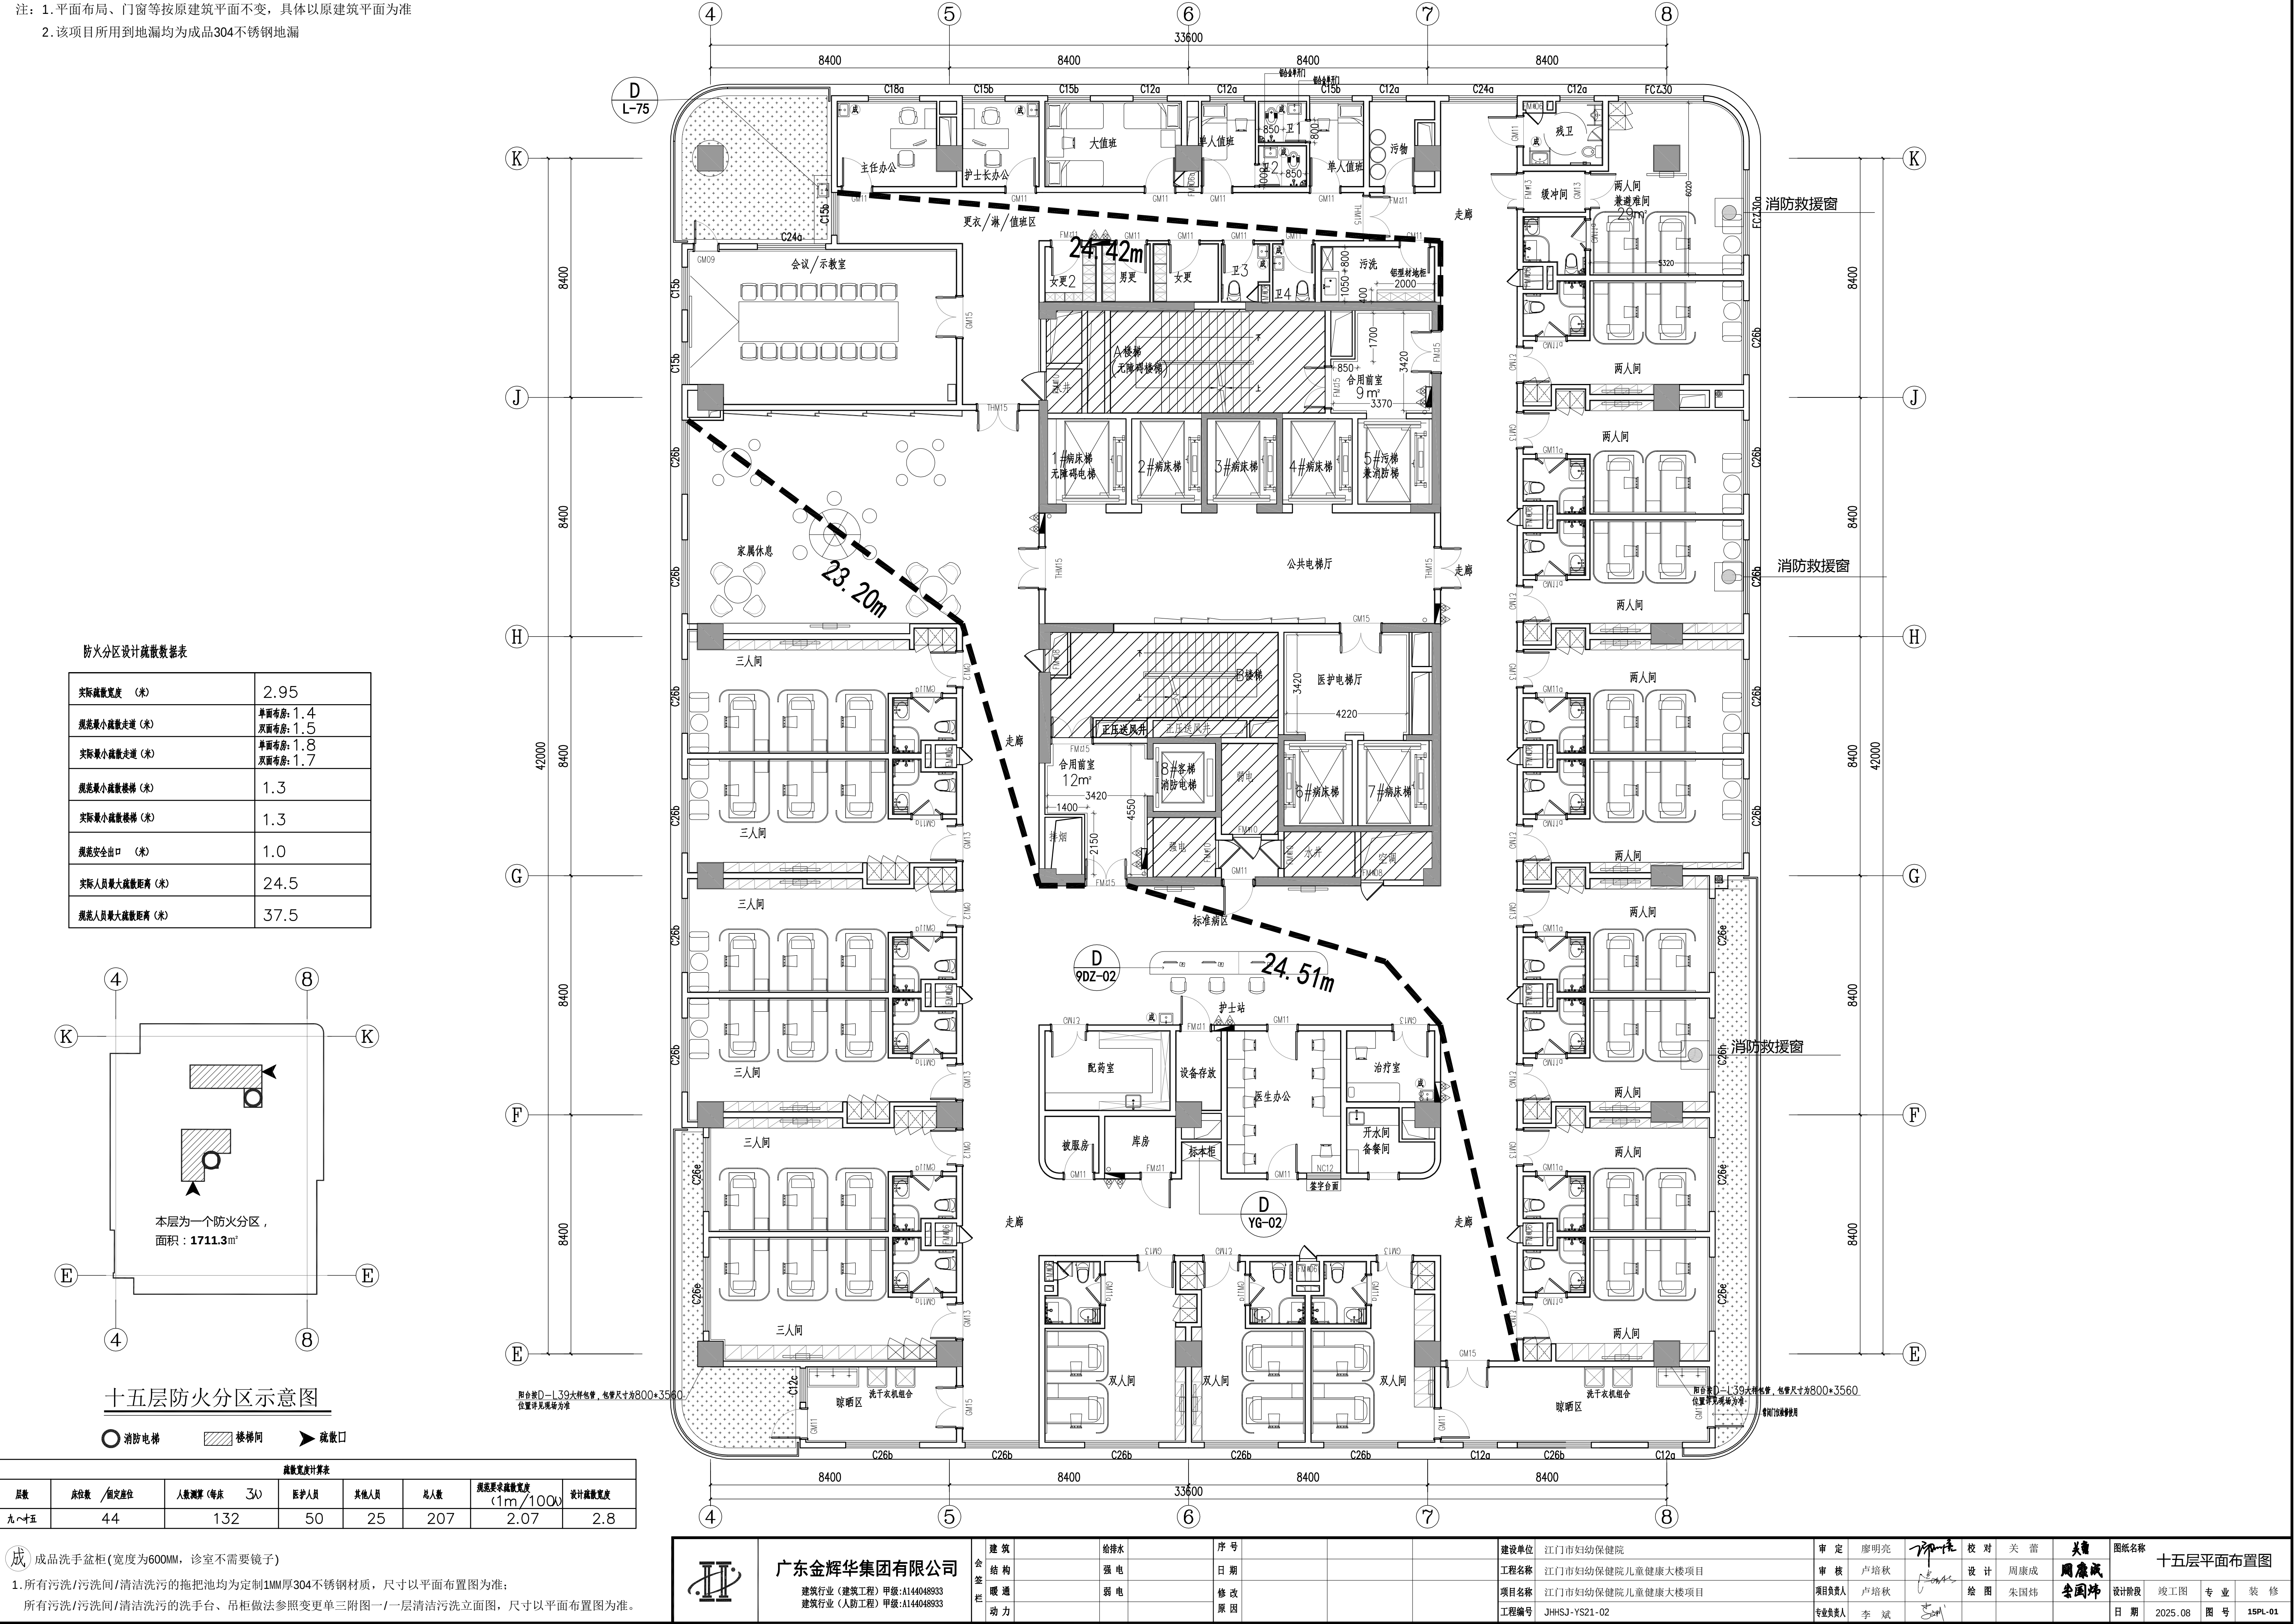

注：1.平面布局、门窗等按原建筑平面不变，具体以原建筑平面为准
2.该项目所用到地漏均为成品304不锈钢地漏

防火分区设计疏散数据表	
实际疏散宽度（米）	2.95
规范最小疏散走道（米）	单面布房：1.4 双面布房：1.5
实际最小疏散走道（米）	单面布房：1.8 双面布房：1.7
规范最小疏散楼梯（米）	1.3
实际最小疏散楼梯（米）	1.3
规范安全出口（米）	1.0
实际人员最大疏散距离（米）	33.0
规范人员最大疏散距离（米）	37.5

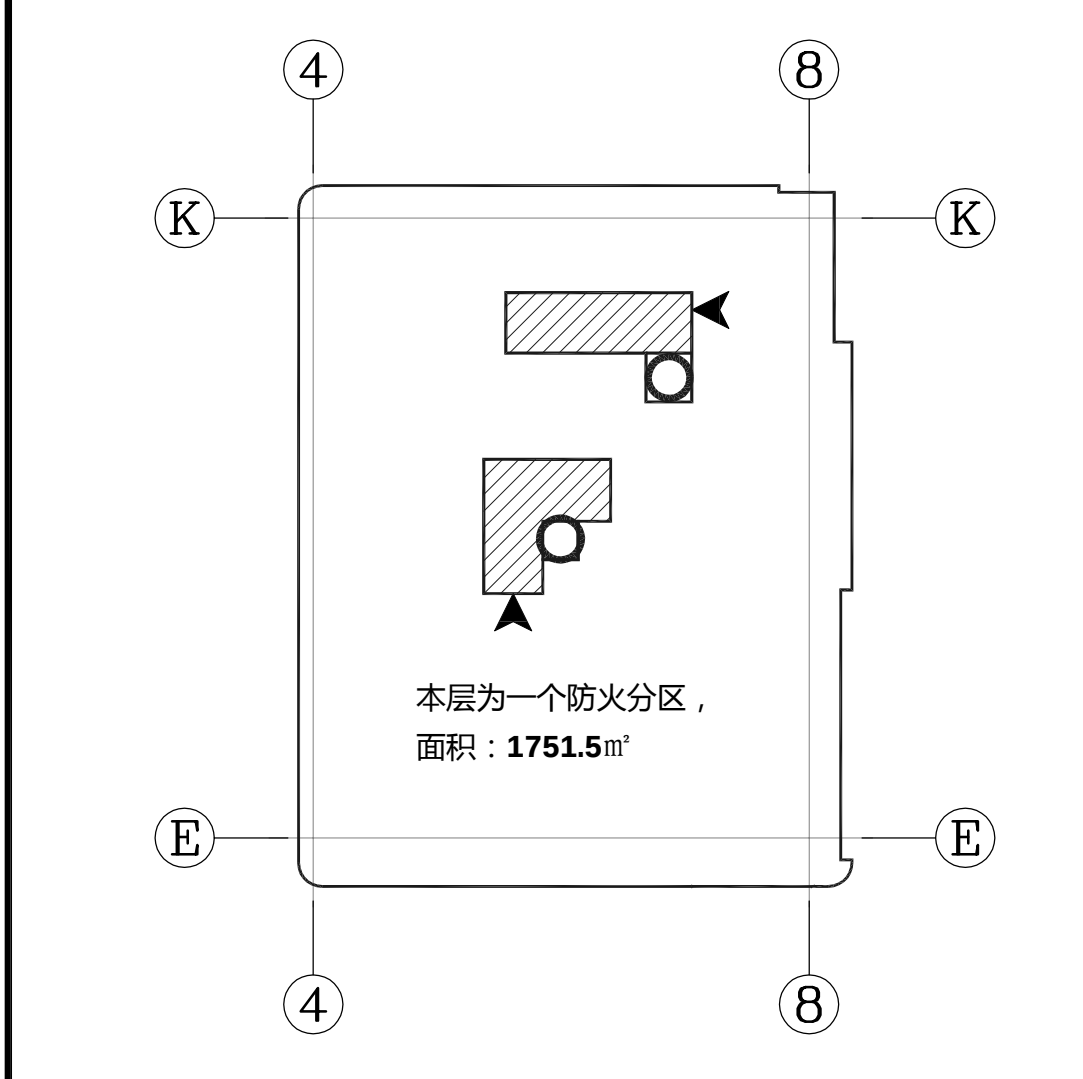


十七层防火分区示意图

建筑层数	功能	面积(m²)	人员密度	百人疏散宽度(m/百人)	规定疏散宽度(m)	设计疏散宽度(m)
十七层	办公	1751.5	10(m²/人)	1.00	1.75	2.8

成品洗手盆柜(宽度为600MM, 诊室不需要镜子)

1.所有污洗/污洗间/清洁污洗的拖把池均为定制1MM厚304不锈钢材质，尺寸以平面布置图为准：
所有污洗/污洗间/清洁污洗的洗手台、吊柜做法参照变更单三附图一/一层清洁污洗立面图，尺寸以平面布置图为准。

2.该项目所用到地漏均为成品304不锈钢地漏

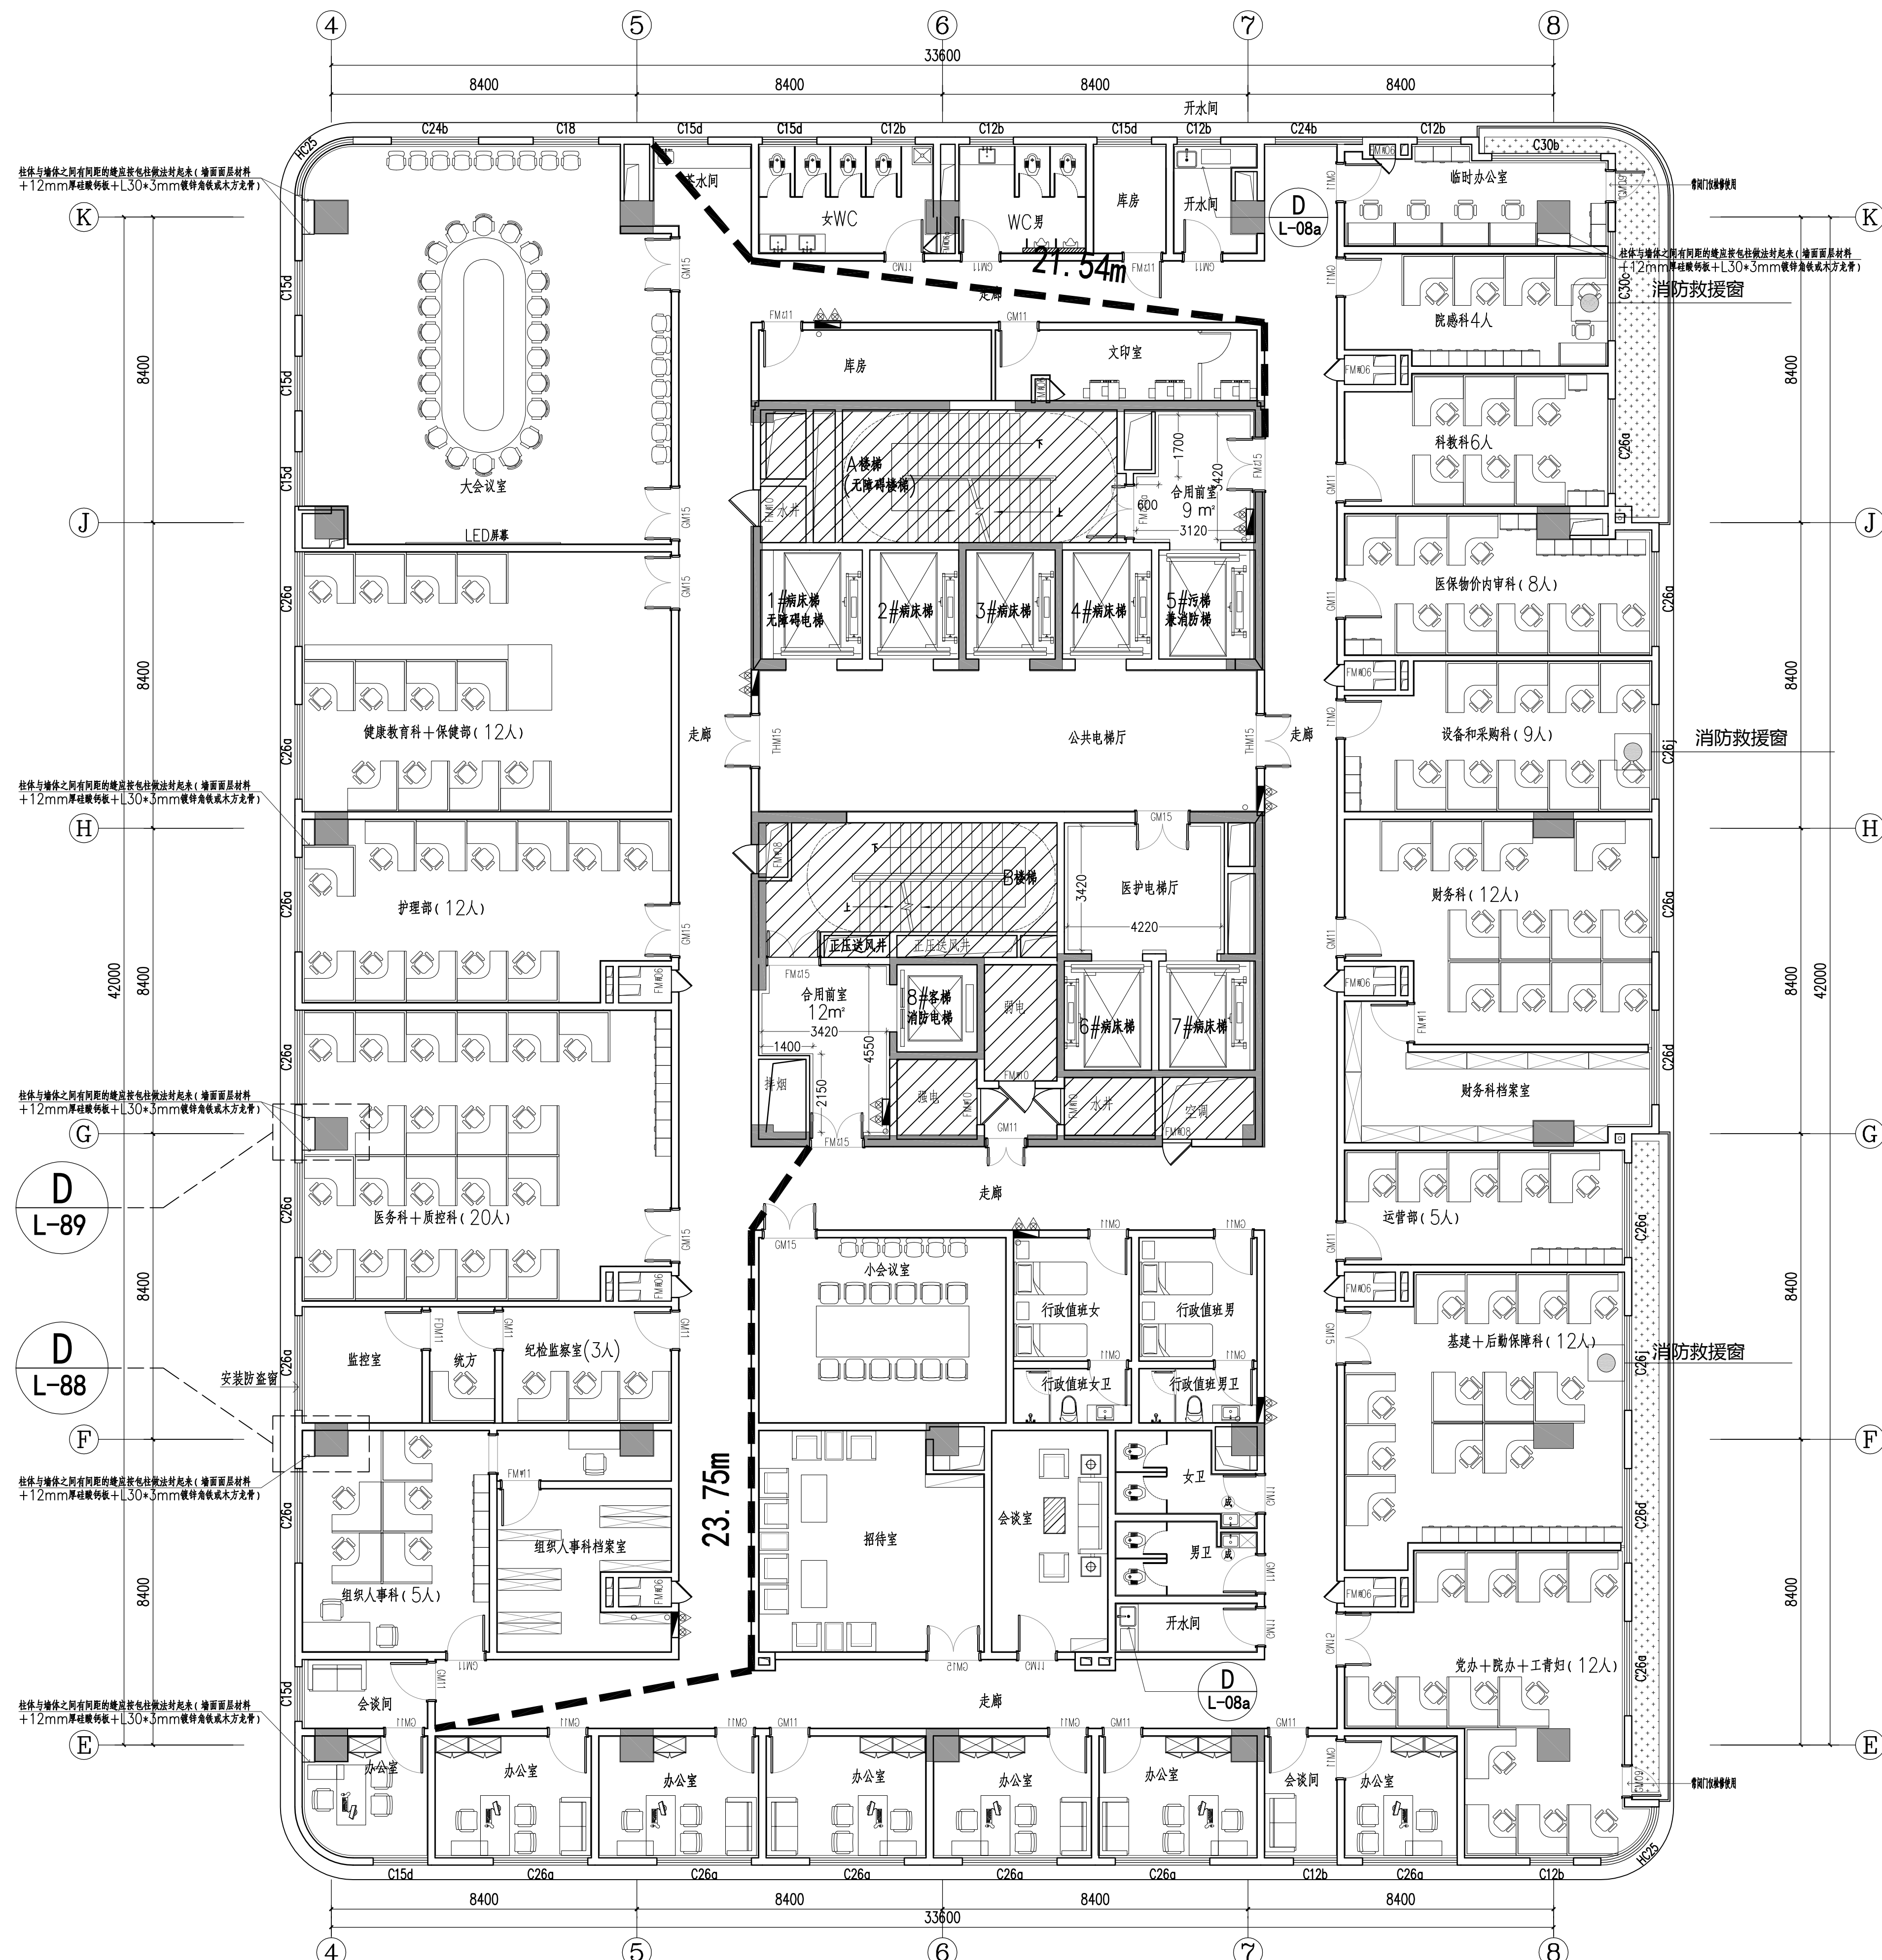


	广东金辉华集团有限公司 建筑行业（建筑工程）甲级：A144048933 建筑行业（人防工程）甲级：A144048933			会 签 栏	建筑	给排水	序号				建设单位	江门市妇幼保健院	审定	廖明亮		校对	关 蕾		图纸名称 十七层平面布置图		
					结构	强电	日期				工程名称	江门市妇幼保健院儿童健康大楼项目	审核	卢培秋		设计	周康成				
					暖通	弱电	修改原因				项目名称	江门市妇幼保健院儿童健康大楼项目	项目负责人	卢培秋		绘图	朱国炜		设计阶段 竣工图	专业	装 修
					动力						工程编号	JHHSJ-YS21-02	专业负责人	李 斌				日期			

本图版权归属广东金辉华集团有限公司所有，除本工程外对本图的任何其它用途和复制，必须获得广东金辉华集团有限公司的书面许可。本图需加盖本公司出图签章，否则一律无效


注：1.平面布局、门窗等按原建筑平面不变，具体以原建筑平面为准
2.该项目所用落地漏均为成品304不锈钢地漏

实际疏散宽度 (米)	2.95
规范最小疏散走道 (米)	单面布房: 1.4
实际最小疏散走道 (米)	单面布房: 2.0
规范最小疏散楼梯 (米)	1.3
实际最小疏散楼梯 (米)	1.3
规范安全出口 (米)	1.0
实际人员最大疏散距离 (米)	20.4
规范人员最大疏散距离 (米)	37.5

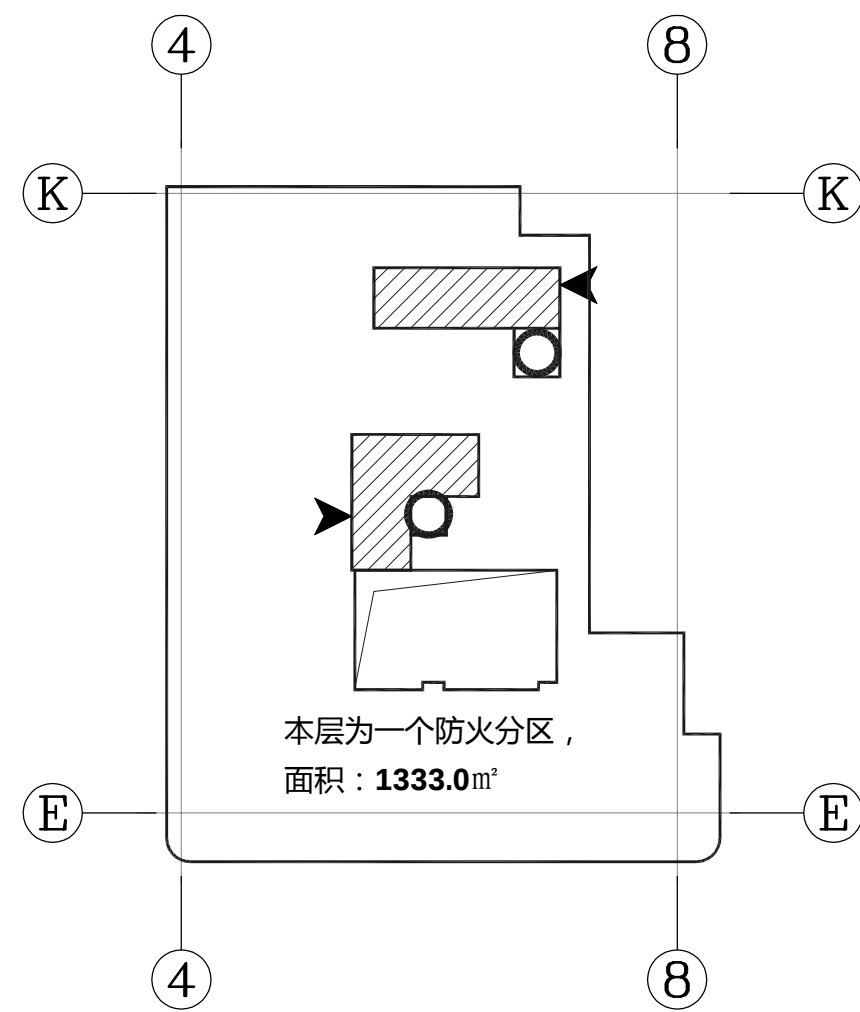

十八层防火分区示意图

 消防电梯
  楼梯间
  疏散口

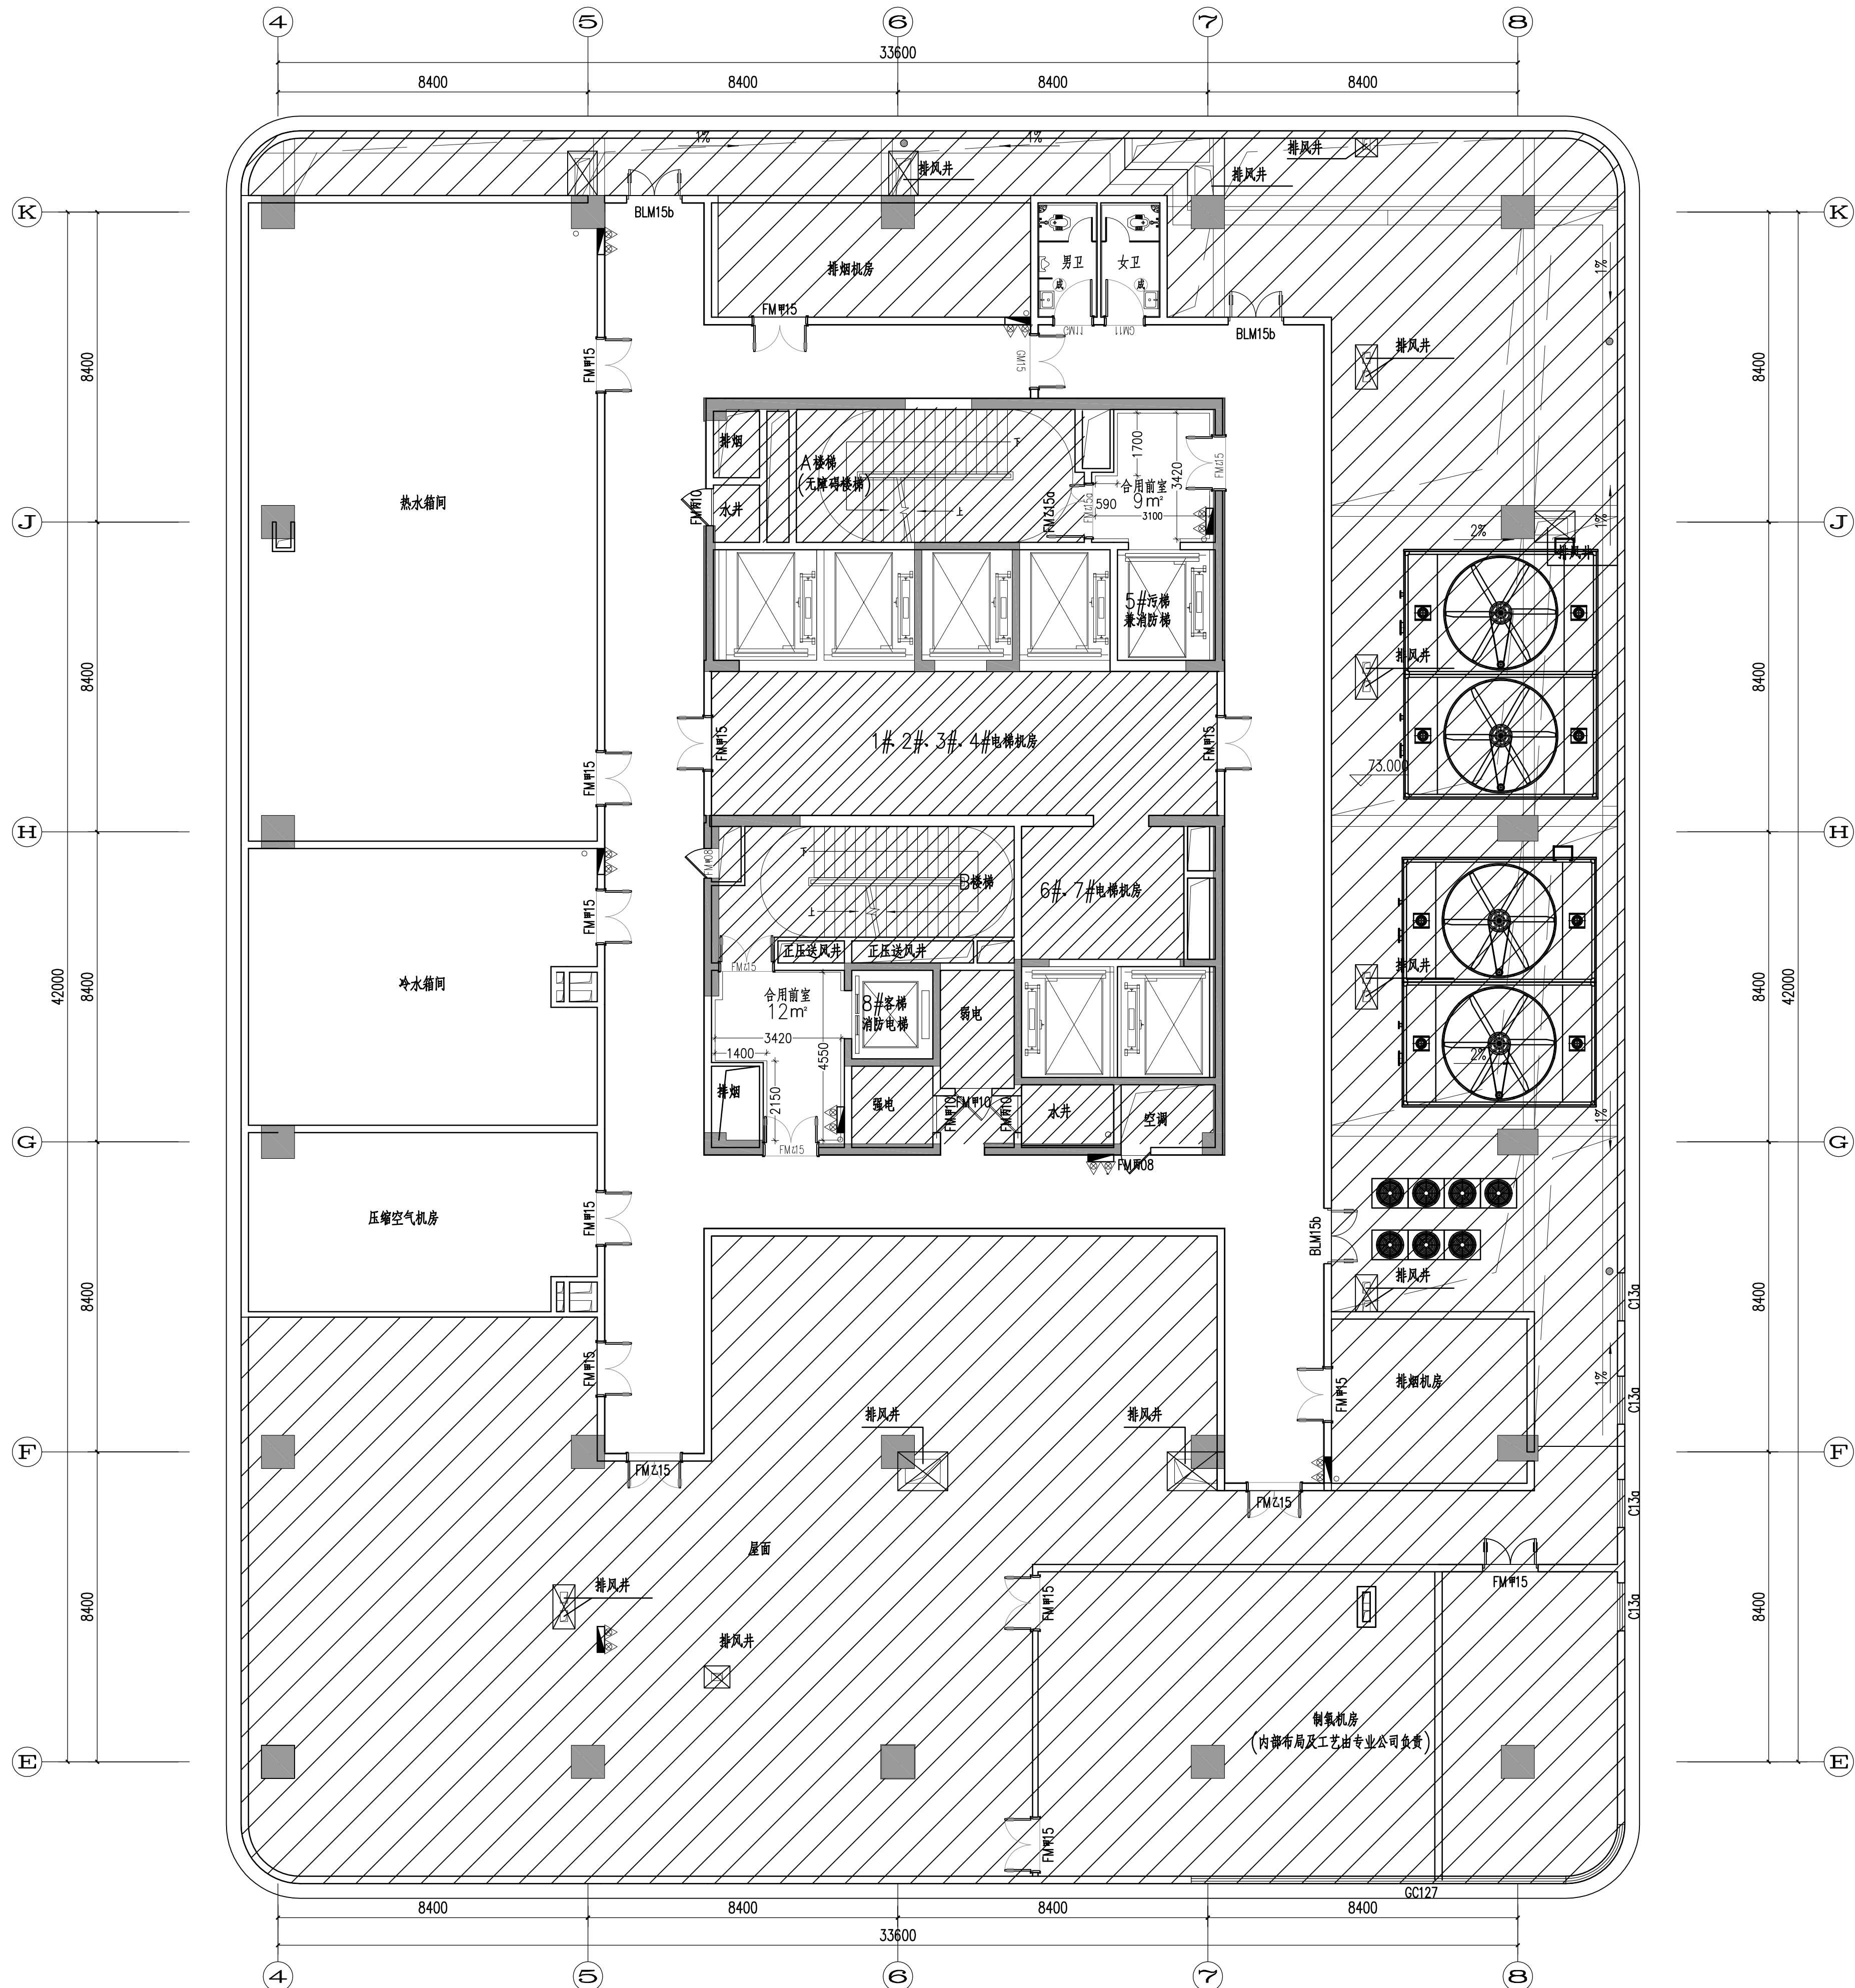

成品洗手盆柜

 广东金辉华集团有限公司 建筑行业（建筑工程）甲级：A144048933 建筑行业（人防工程）甲级：A144048933	会 签 栏	建 筑	给排水	序 号		建设单位	江门市妇幼保健院	审 定	廖明亮		校 对	关 蕾		图纸名称 十八层平面布置图
		结 构	强 电	日 期		工程名称	江门市妇幼保健院儿童健康大楼项目	审 核	卢培秋		设 计	周康成		
		暖 通	弱 电	修 改 原 因		项目名称	江门市妇幼保健院儿童健康大楼项目	项目负责人	卢培秋		绘 图	朱国炜		
		动 力				工程编号	JHHSJ-YS21-02	专业负责人	李 斌					
设计阶段 竣工图 专 业 装 修														
日 期 2025.08 图 号 18PL-01														

本图版权属广东金辉华集团有限公司所有，除本工程外对本图的任何其它用途和复制，必须获得广东金辉华集团有限公司的书面许可。本图需加盖本公司出图签章，否则一律无效